


# 平成27年度 横浜市都筑土木事務所所管 都筑区 道路整備しゅん工箇所図

※ 平成27年4月1日から平成28年3月31日にしゅん工したものが記載されています。  
※ なお、応急的に対応した工事の記載はありません。

問合せ先  
都筑土木事務所 ..... Ⅸ 942-0606

- 凡 例
- 道路整備
  - 道路修繕
  - 施設整備

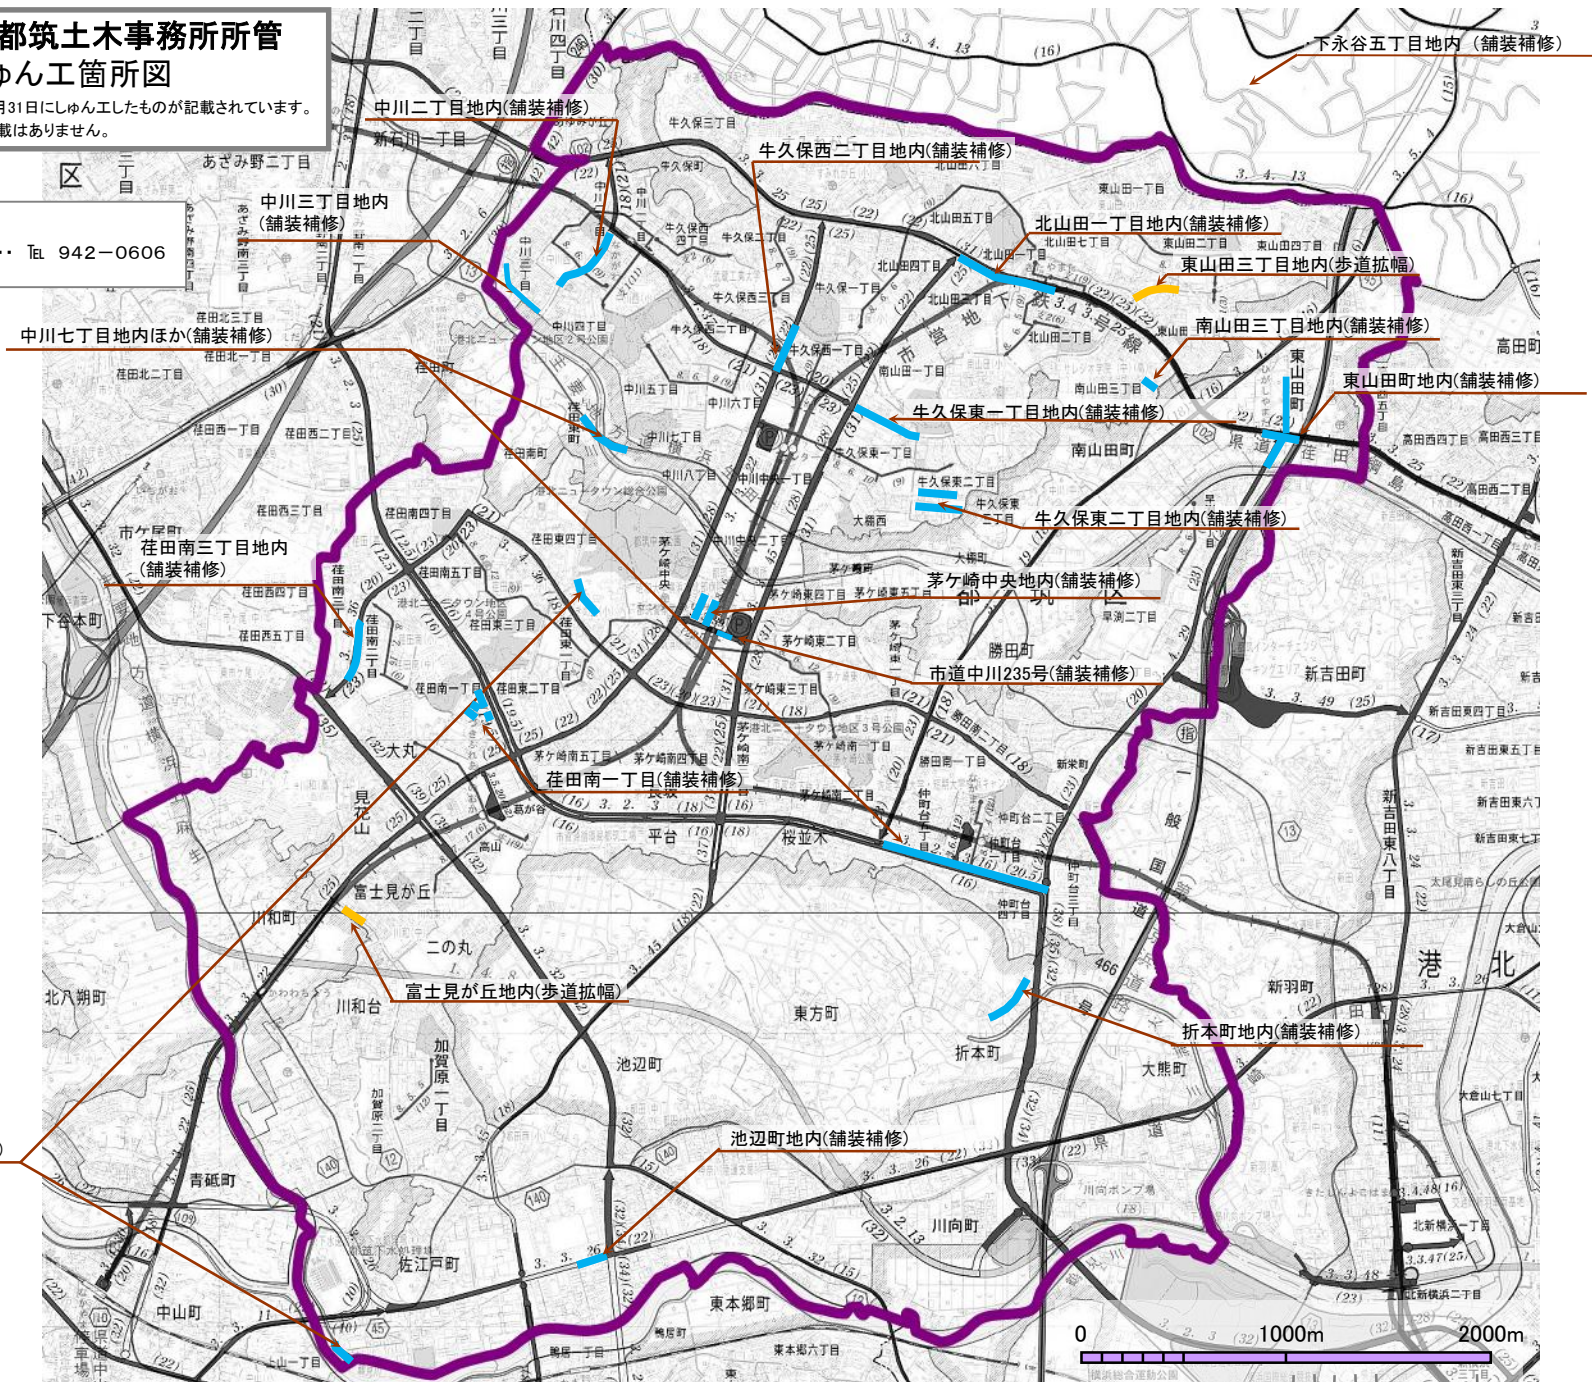

荏田東四丁目地内ほか(舗装補修)

青砥町

中山町

上二丁目

東本郷町

東本郷六丁目


池辺町

池辺町地内(舗装補修)

川向町


折本町

折本町地内(舗装補修)


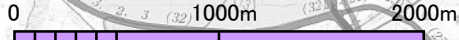

横浜総合運動公園