


# 令和4年度 横浜市中土木事務所所管 中区 道路整備しゅん工箇所図

※ 令和4年4月1日から令和5年3月31日にしゅん工したものが記載されています。  
※ なお、応急的に対応した工事の記載はありません。

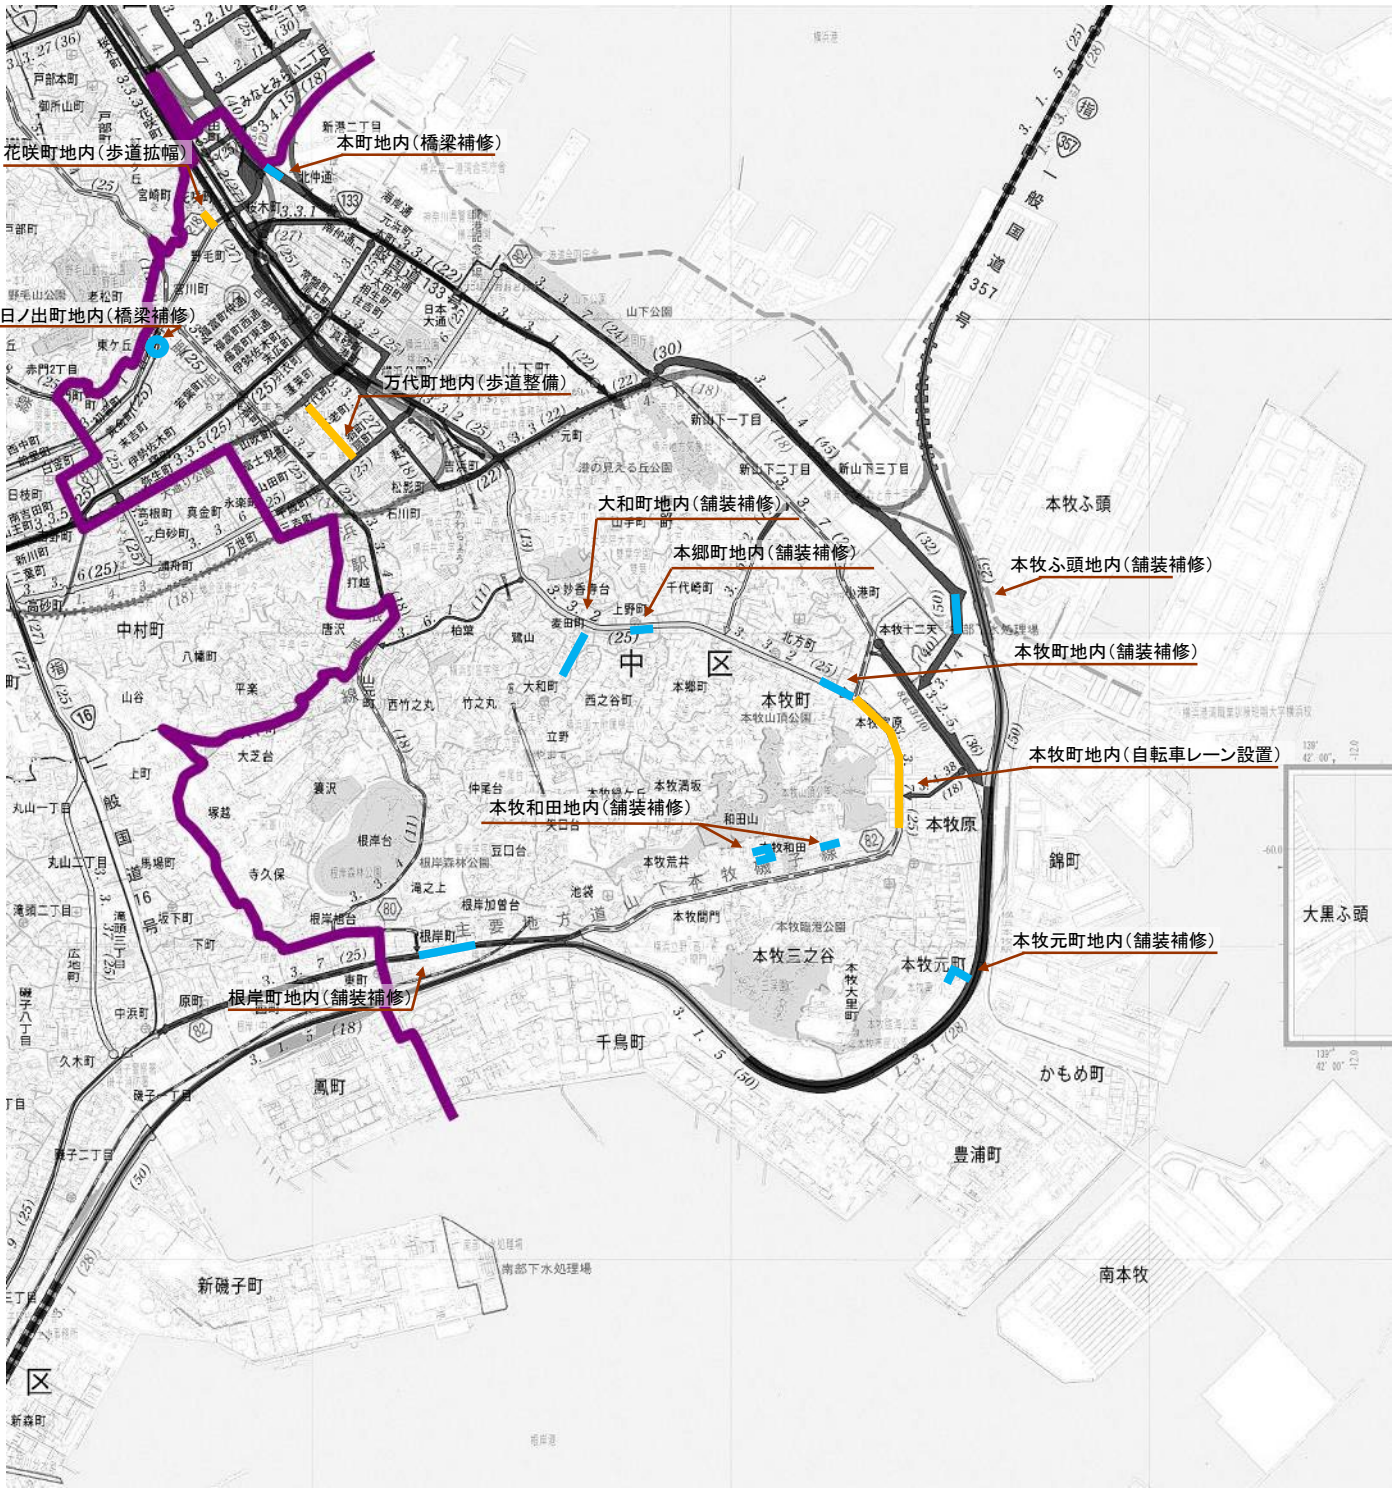

問合せ先  
中土木事務所 ..... TEL 641-7681

- 凡 例
- ● 道路整備
  - ● 道路修繕
  - ● 施設整備