


令和5年度 横浜市道路局所管 栄区 道路整備 しゅん工箇所図

※ 令和5年4月1日から令和6年3月31日にしゅん工したものが記載されています。
※ なお、応急的に対応した工事の記載はありません。

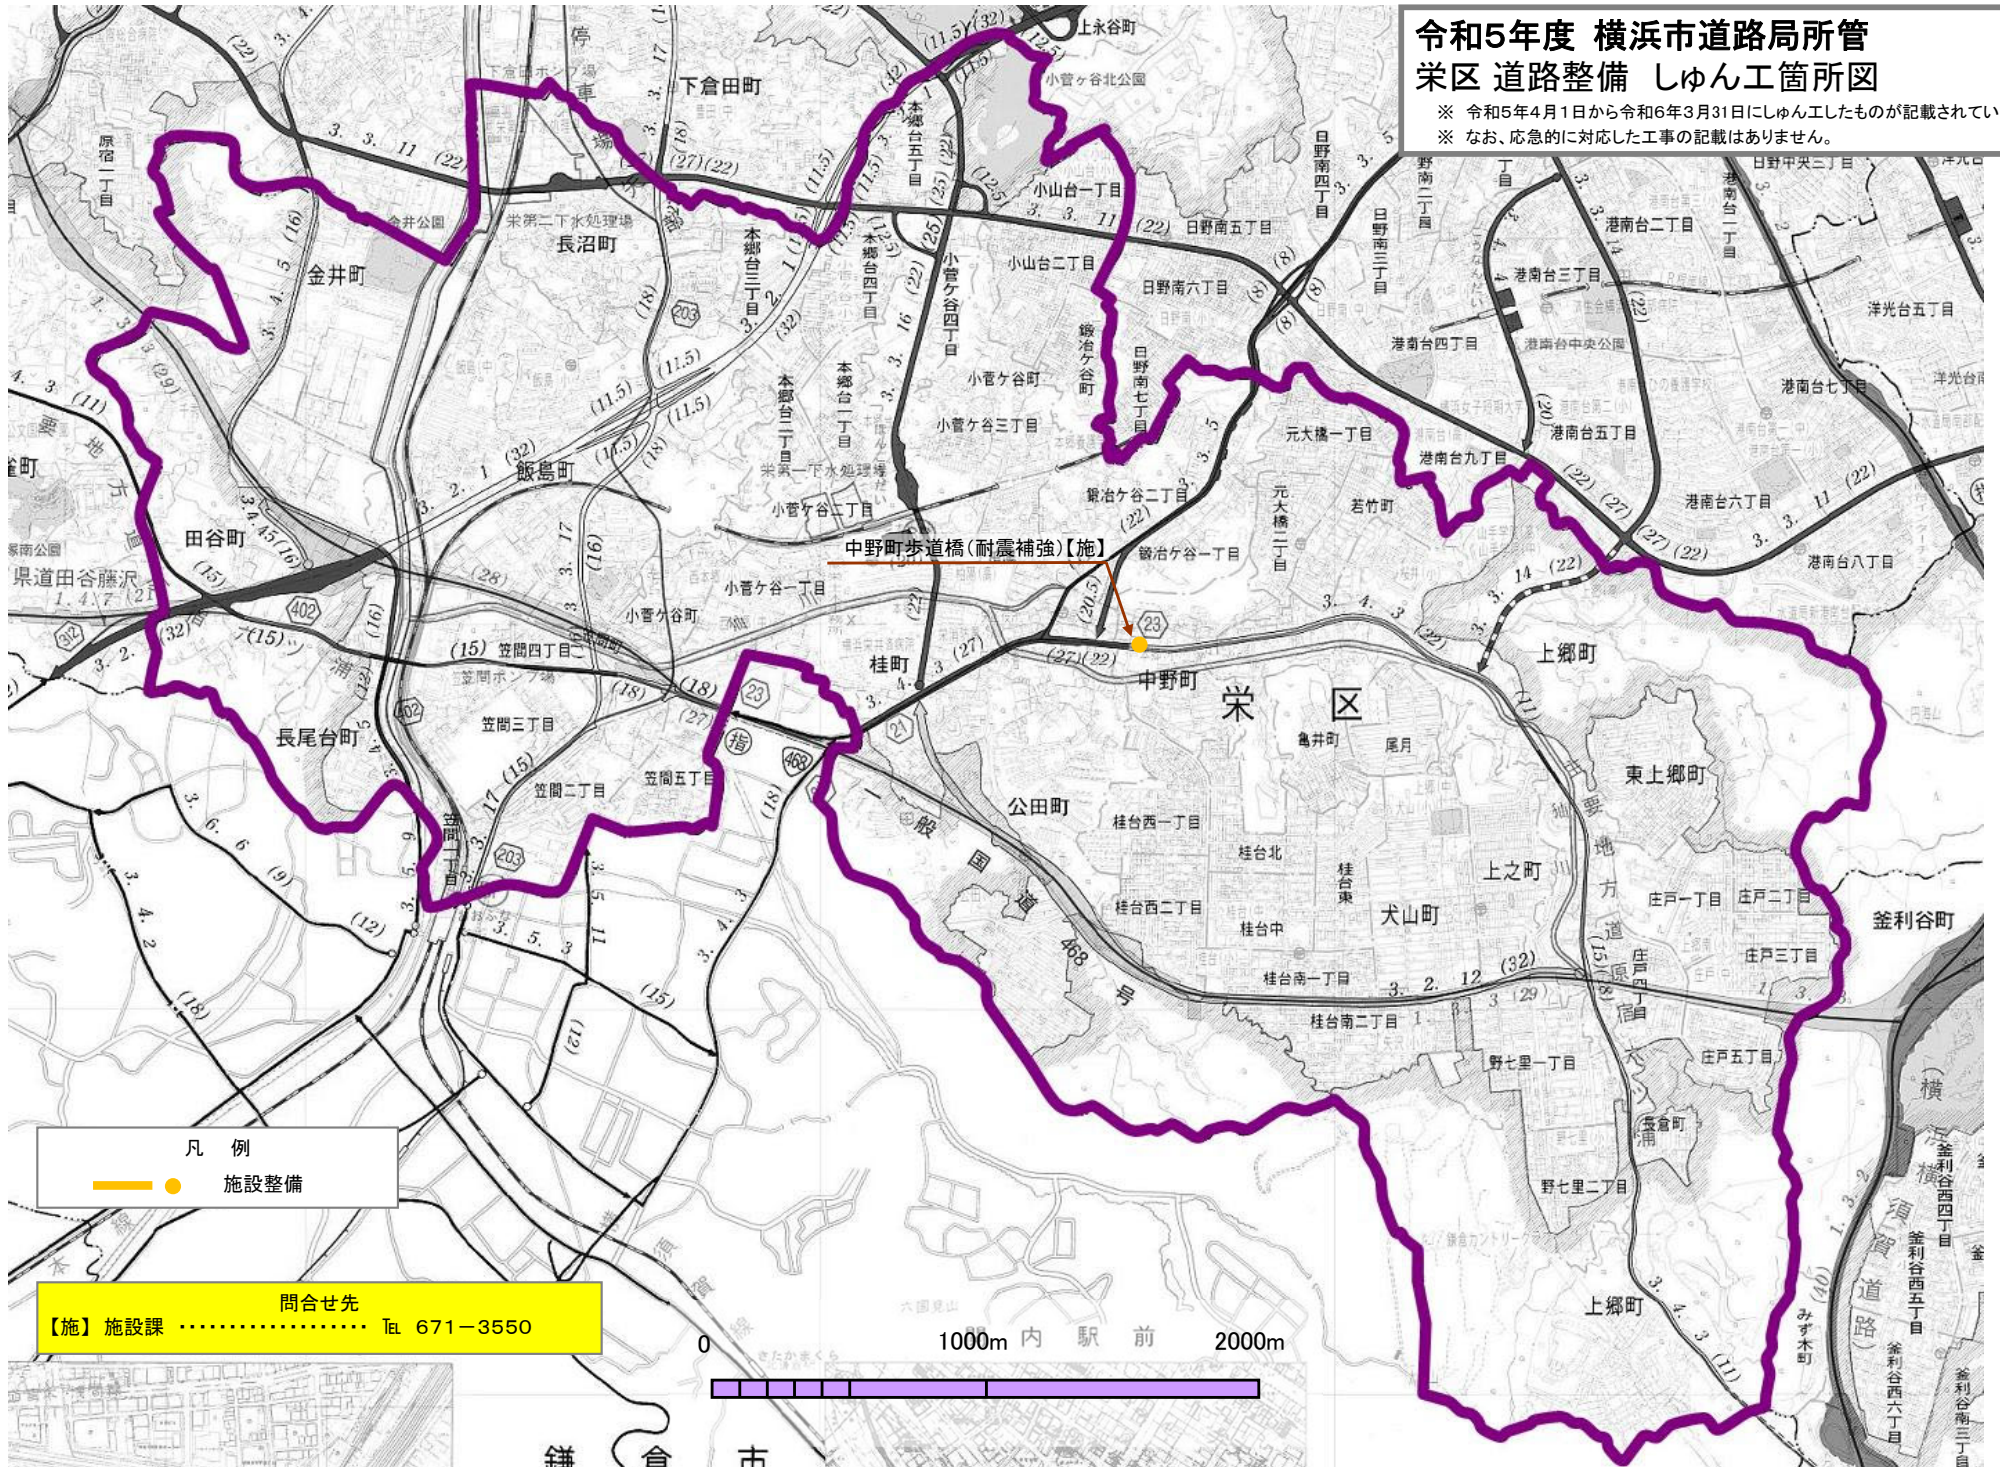

凡 例
—●— 施設整備

問合せ先
 【施】施設課 Tel. 671-3550



鎌 倉 市