
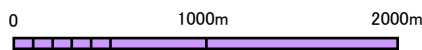


# 令和5年度 横浜市港北土木事務所所管 港北区 道路整備しゅん工箇所図

※ 令和5年4月1日から令和6年3月31日にしゅん工したものが記載されています。  
※ なお、応急に対応した工事の記載はありません。

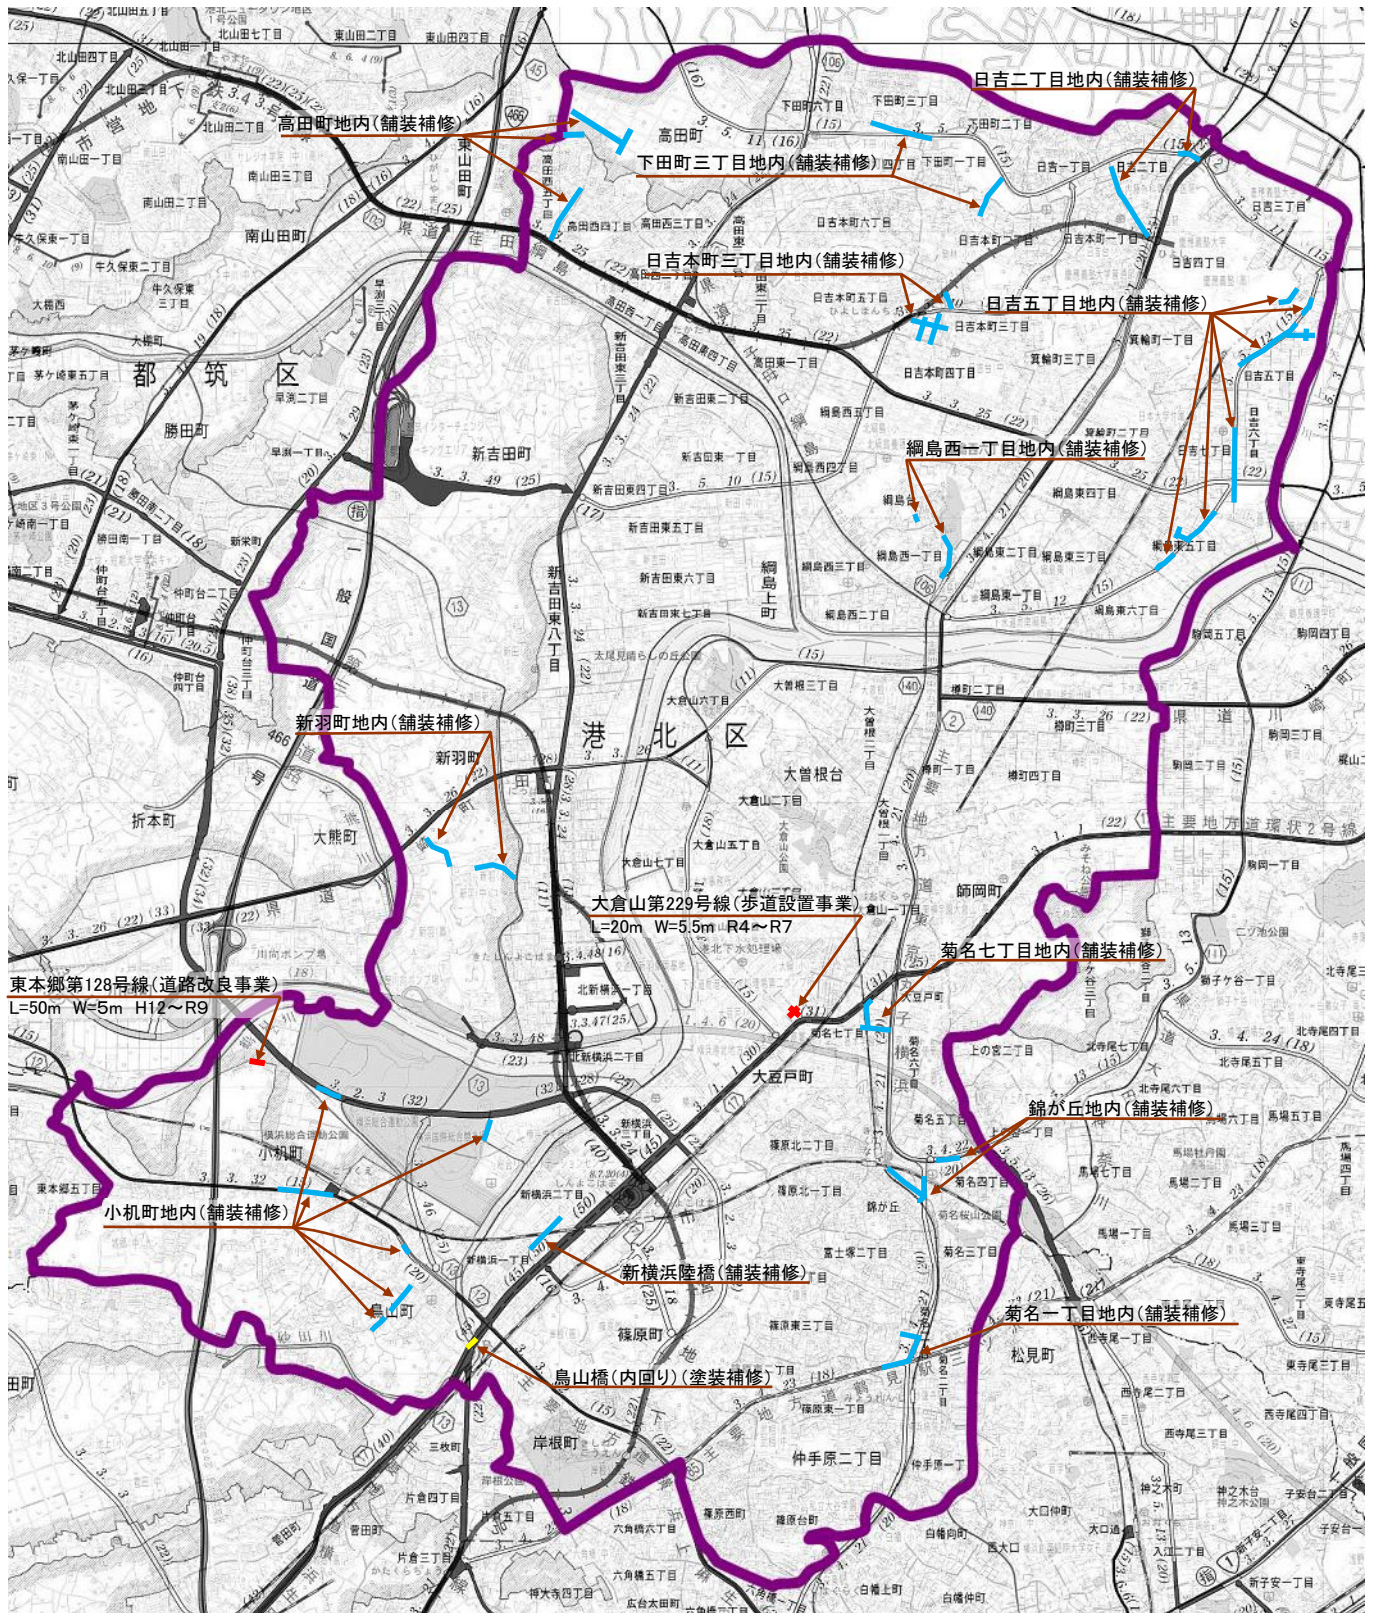

問合せ先  
港北土木事務所 ..... Tel 531-7361

凡例	
<span style="color: red;">—●—</span>	道路整備
<span style="color: blue;">—●—</span>	道路修繕
<span style="color: yellow;">—●—</span>	施設整備