


令和5年度 横浜市青葉土木事務所所管 青葉区 道路整備しゅん工箇所図

※ 令和5年4月1日から令和6年3月31日にしゅん工したものが記載されています。
※ なお、応急に対応した工事の記載はありません。

問合せ先

青葉土木事務所 Tel 971-2300

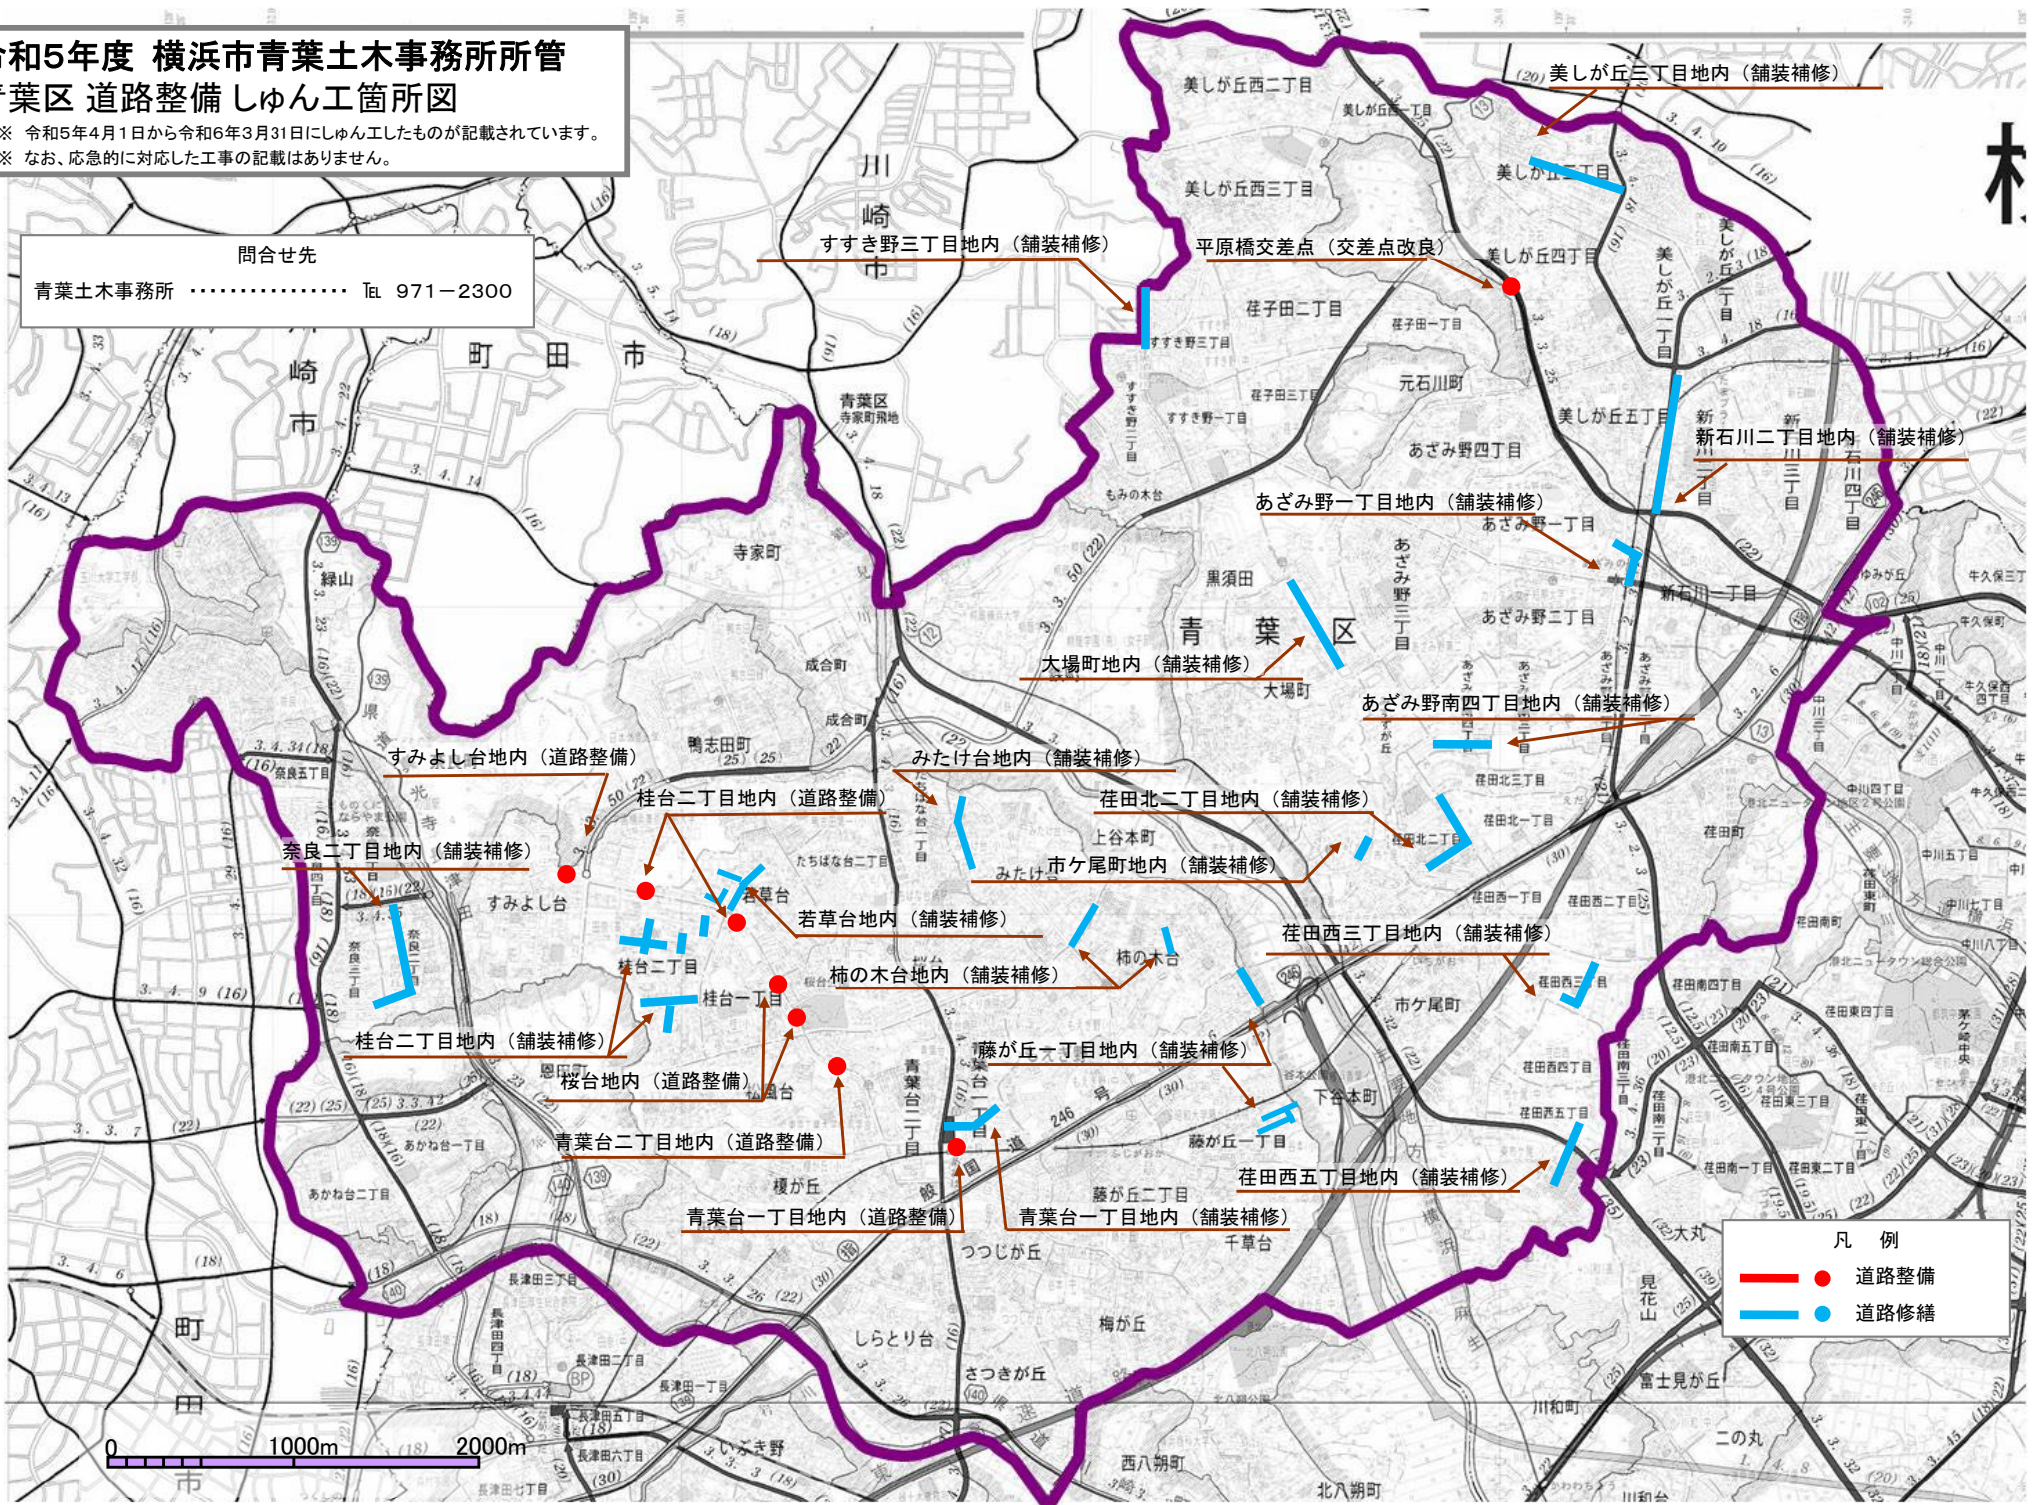

凡例

—●—	道路整備
—●—	道路修繕

