
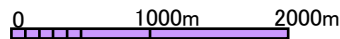


令和5年度 横浜市戸塚土木事務所所管 戸塚区 道路整備しゅん工箇所図

※ 令和5年4月1日から令和6年3月31日にしゅん工したものが記載されています。
※ なお、応急的に対応した工事の記載はありません。

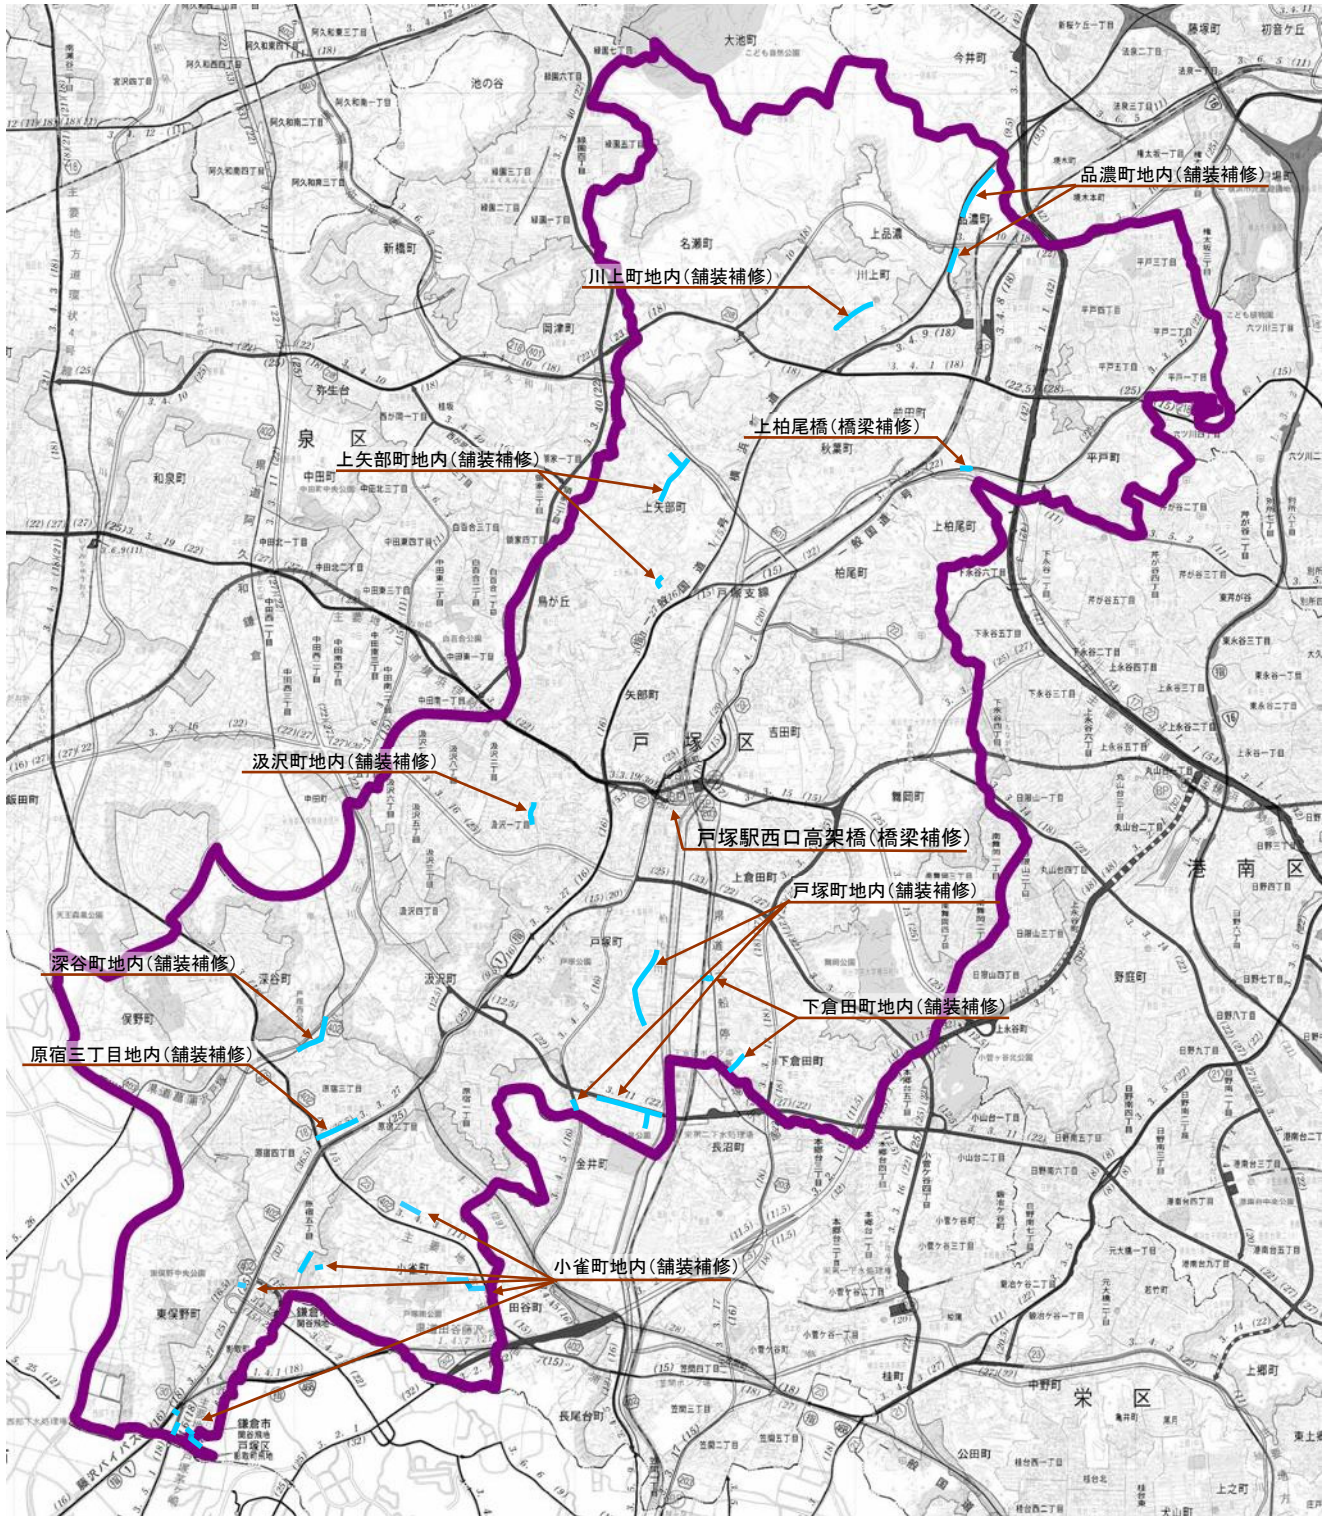

凡 例	
—●—	道路整備
—●—	道路修繕

問合せ先
戸塚土木事務所 Tel 881-1621