

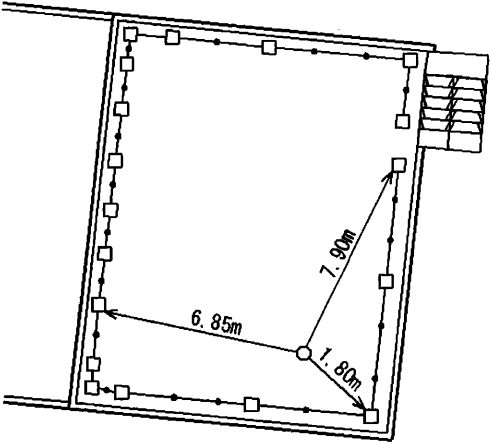
横浜市公共基準点成果表・点の記

測地成果2011

点名	650 (寛政中学校)		1/2, 500 図名	IX LD86-2 鶴見 (57)	
所在地	鶴見区寛政町2 3 番1 号地 TEL : 045 (511) 0666				
所有者	横浜市 原則使用禁止 (やむを得ず使用する場合は所有者の承諾を得てください)				
設置年月	平成 11 年 12 月 (平成24年1月 改測)		設置法	屋上	
備考	視準点の名称に※印のあるものはGPS測量による観測点 「この測量成果は、国土地理院長の承認及び助言を得て同院所管の測量標及び 測量成果を使用して得たものである (承認番号) 平23 関公第499号」				
m ° ′ ″ X = - 55285. 680 B = 35 30 5. 7666 Y = - 12155. 981 L = 139 41 57. 6121 H = 25. 359 縮尺係数 = 0. 999902 ジオイド高 36. 048					
視準点の名称		平均方向角		距離の真数	備考
真北方向角		° ′ ″		m	
1 ※ 70		0 4 40		2310. 247	視通不可
2 ※ 368		31 26 30		2126. 224	視通不可
3 ※ 371		212 47 17		1097. 213	視通不可
4 ※ 370		252 54 4		901. 118	
5 ※ 467		305 8 6		1343. 849	視通不可
6 ※ 586		332 5 48		1700. 527	
6 296 15 9					
詳細図			案内図 (LD86-2-48) 1/10, 000		

横浜市公共基準点成果表・点の記

測地成果2011

点名	651 (ポニークリーニング)	1/2,500 図名	IX LD81-2 五貫目 47	
所在地	瀬谷区五貫目町25-41 TEL :			
所有者	原則使用禁止 (やむを得ず使用する場合は所有者の承諾を得てください)			
設置年月	平成 11 年 12 月 (平成24年1月 改測)	設置法	屋上	
備考	視準点の名称に※印のあるものはGPS測量による観測点 「この測量成果は、国土地理院長の承認及び助言を得て同院所管の測量標及び 測量成果を使用して得たものである (承認番号) 平23 関公第499号」			
m ° ′ ″ X = - 55327.565 B = 35 30 2.7678 Y = - 32438.922 L = 139 28 32.7362 H = 88.619 縮尺係数 = 0.999913 ジオイド高 37.455				
視準点の名称		平均方向角	距離の真数	備考
真北方向角		° ′ ″	m	
1	※ 741	39 22 13	536.605	視通不可 視通不可
2	※ 591	89 23 51	1205.591	
3	※ 424	175 53 29	1247.185	
4	※ 425	238 22 59	999.387	
詳細図		案内図 (LD81-2-47) 1/10,000		
				

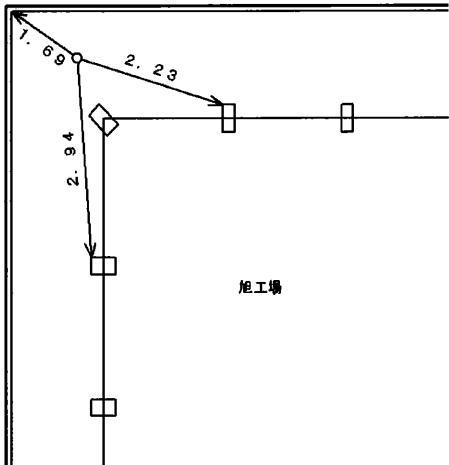
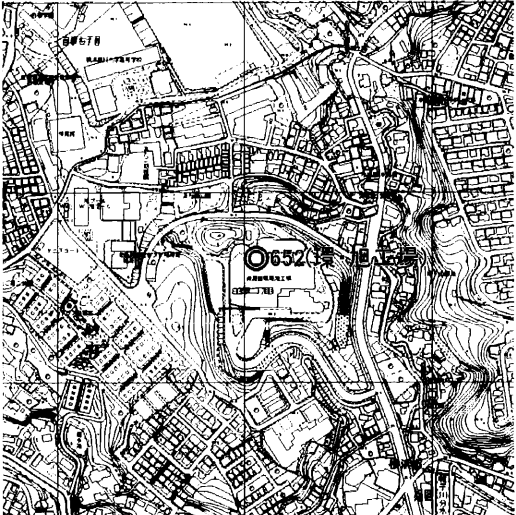
横浜市公共基準点(補点)観測結果・点の記

世界測地系(測地成果2011)

点名	651-1 (ボニークリーニング)		
所在地	瀬谷区北町33番地先		
設置年月			
備考	m X = -55574.440 ✓ Y = -32451.138 ✓ H = 72.56 ✓ 縮尺係数: 0.999913 ✓ ジオイド高: 37.45 ✓		
視準点の名称	方向角	距離(球面)	
651	2° 49' 58" ✓	247.199 m ✓	$\beta 1 = 26^\circ 40' 24" \checkmark$
			$\beta 2 = 254^\circ 42' 14" \checkmark$
			$\beta 3 =$
第一方位標	29 30 22 ✓		$\beta 2 - \beta 1 = 228^\circ 1' 50" \checkmark$
第二方位標	257 32 12 ✓		$\beta 3 - \beta 2 =$
			$\beta 3 - \beta 1 =$
第一方位標()		第二方位標()	
詳細図		案内図 LD81-4-7 1/10,000	

横浜市公共基準点成果表・点の記

測地成果2011

点名	652 (環・旭工場)	1/2,500 図名	IX LD93-2 白根 (75)	
所在地	旭区白根2-8番地 TEL: 045 (953) 4851			
所有者	横浜市資源循環局 原則使用禁止 (やむを得ず使用する場合は所有者の承諾を得てください)			
設置年月	平成 11 年 12 月 (平成24年1月 改測)	設置法	屋上	
備考	視準点の名称に※印のあるものはGPS測量による観測点 「この測量成果は、国土地理院長の承認及び助言を得て同院所管の測量標及び 測量成果を使用して得たものである (承認番号) 平23 関公第499号」			
m ° ′ ″ X = - 57336.969 B = 35 28 58.3158 Y = - 25234.326 L = 139 33 18.8552 H = 85.130 縮尺係数 = 0.999908 ジオイド高 36.826				
視準点の名称		平均方向角	距離の真数	備考
真北方向角		° ′ ″	m	
1	※ 355	0 9 41	986.787	視通不可 視通不可
2	※ 653	84 0 13	1471.512	
3	※ 330	159 41 52	1248.700	
4	※ 579	194 9 43	940.906	
5	※ 805	250 15 2	631.697	
311 27 14				
詳細図		案内図 (LD93-2-12) 1/10,000		
				

横浜市公共基準点成果表・点の記

測地成果2011

点名	653 (くぬぎ台団地)		1/2, 500 図名	IX LD93-4 川島町 (88)	
所在地	保土ヶ谷区川島町 1 4 0 4 番地 TEL : 045 (312) 1131				
所有者	独立行政法人 都市再生機構神奈川支社 ※原則使用禁止(やむを得ず使用する場合は所有者の承諾を得てください)				
設置年月	平成 11 年 12 月 (平成24年1月 改測)		設置法	屋上	
備考	視準点の名称に※印のあるものはGPS測量による観測点 「この測量成果は、国土地理院長の承認及び助言を得て同院所管の測量標及び測量成果を使用して得たものである (承認番号) 平23 関公第499号」				
m ° ′ ″ X = - 58716. 936 B = 35 28 13. 5819 Y = - 24723. 797 L = 139 33 39. 2608 H = 79. 663 縮尺係数 = 0. 999908 ジオイド高 36. 768					
視準点の名称		平均方向角		距離の真数	備考
真北方向角		° ′ ″		m	
1 ※ 355		0 9 29		1556. 114	視通不可 視通不可 視通不可
2 ※ 328		17 36 40		699. 237	
3 ※ 327		60 37 36		989. 066	
4 ※ 304		120 56 43		1005. 974	
5 ※ 330		191 40 42		833. 469	
6 ※ 652		281 43 23		1471. 512	
339 41 52					
詳細図			案内図 (LD93-4-6) 1/10, 000		

横浜市公共基準点(補点)観測結果・点の記

世界測地系(測地成果2011)

点名	653-1 (くぬぎ台団地)		
所在地	横浜市保土ヶ谷区川島町1404番地		
設置年月	平成 15年 11月		
備考	m X = -58625.914 ✓ Y = -24660.891 ✓ H = 58.34 ✓ 縮尺係数: 0.999907 ✓ ジオイド高: 36.77 ✓		
視準点の名称	方向角	距離(球面)	
653	214° 38' 55" ✓	m 110.655 ✓	$\beta 1$ = 169° 46' 18" ✓
			$\beta 2$ = 183 56 17 ✓
			$\beta 3$ = 337 38 39 ✓
第一方位標	24 25 13 ✓		$\beta 2-\beta 1$ =
第二方位標	38 35 12 ✓		$\beta 3-\beta 2$ =
第三方位標	192 17 34 ✓		$\beta 3-\beta 1$ =
第一方位標 (鉄塔避雷針)		第二方位標 (西谷中学校)	第三方位標 (方位鋸)
詳細図		案内図	LD93-4-6 1/10,000

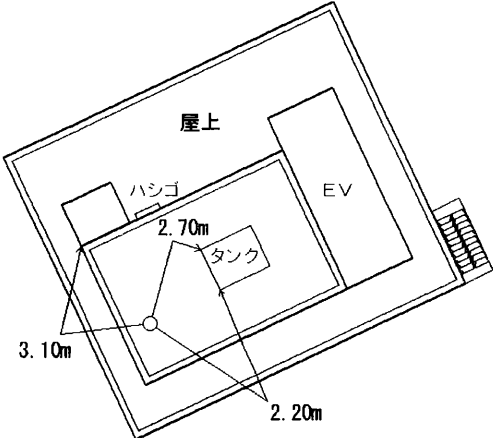
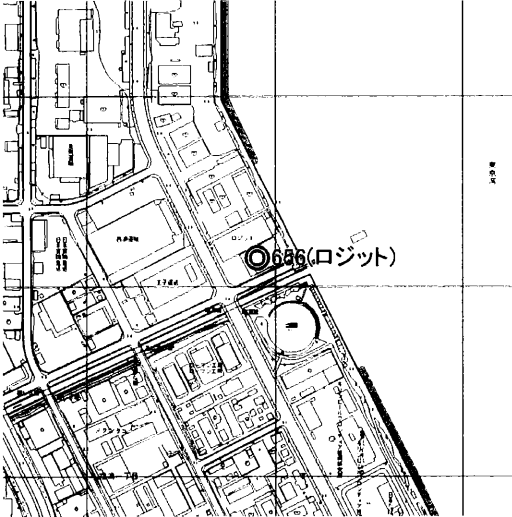
横浜市公共基準点成果表・点の記

測地成果2011

点名	655 (市ドリームハイツ)	1/2,500 図名	IX MD22-3 俣野 153	
所在地	戸塚区深谷町1252番地13 TEL :			
所有者	原則使用禁止 (やむを得ず使用する場合は所有者の承諾を得てください)			
設置年月	平成11年12月(平成24年1月改測)	設置法	屋上	
備考	視準点の名称に※印のあるものはGPS測量による観測点 「この測量成果は、国土地理院長の承認及び助言を得て同院所管の測量標及び測量成果を使用して得たものである(承認番号)平23 関公第499号」			
m ° ′ ″ X = - 68275.365 B = 35 23 2.8213 Y = - 30591.402 L = 139 29 47.8006 H = 70.029 縮尺係数 = 0.999912 ジオイド高 37.122				
視準点の名称		平均方向角	距離の真数	備考
真北方向角 1 ※720 2 ※761 3 ※797 4 ※154 5 ※199		° ′ ″ 0 11 42 32 46 8 79 45 41 135 5 11 198 19 25 310 20 9	m 1055.676 1339.511 895.444 843.652 820.872	視通不可
詳細図		案内図 (MD22-3-30)		1/10,000

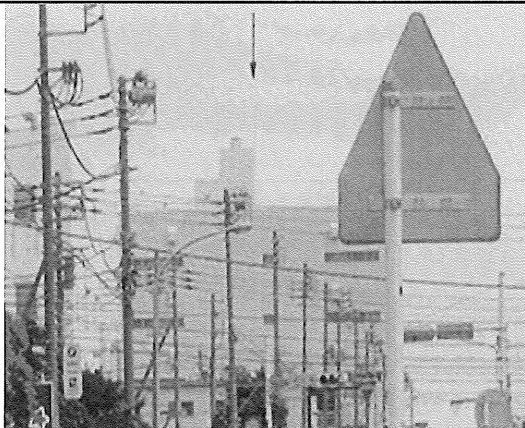
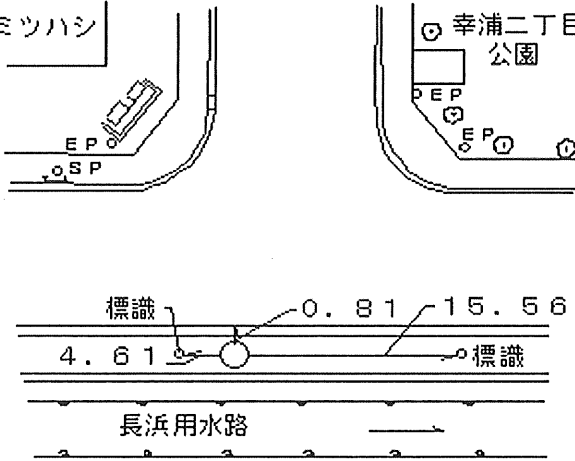
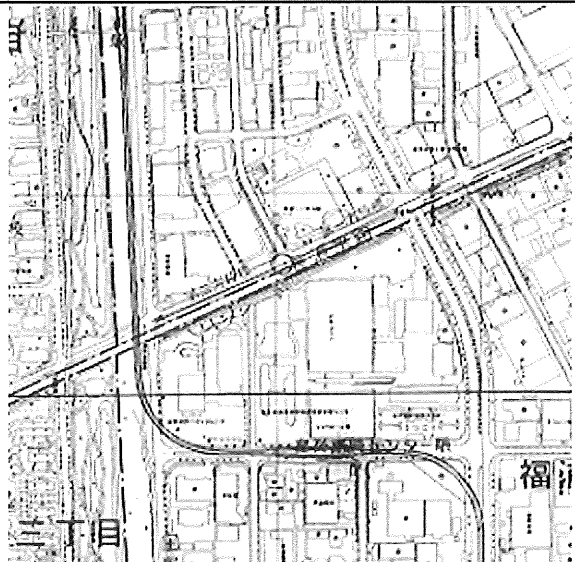
横浜市公共基準点成果表・点の記

測地成果2011

点名	656 (ロジット)	1/2, 500 図名	IX MD35-4 長浜 178	
所在地	金沢区幸浦二丁目8番地3 TEL :			
所有者	原則使用禁止 (やむを得ず使用する場合は所有者の承諾を得てください)			
設置年月	平成 11 年 12 月 (平成24年1月 改測)	設置法	屋上	
備考	視準点の名称に※印のあるものはGPS測量による観測点 「この測量成果は、国土地理院長の承認及び助言を得て同院所管の測量標及び測量成果を使用して得たものである (承認番号) 平23 関公第499号」			
m ° ′ ″ X = - 71212.557 B = 35 21 28.7032 Y = - 16523.790 L = 139 39 5.4469 H = 39.977 縮尺係数 = 0.999903 ジオイド高 36.212				
視準点の名称		平均方向角	距離の真数	備考
真北方向角		° ′ ″	m	
1	※ 128	193 35 6	1270.474	
2	※ 766	254 53 44	965.413	
3	※ 130	310 10 28	1270.300	
4	※ 177	342 12 37	1295.484	
詳細図		案内図 (MD35-4-22) 1/10,000		
				

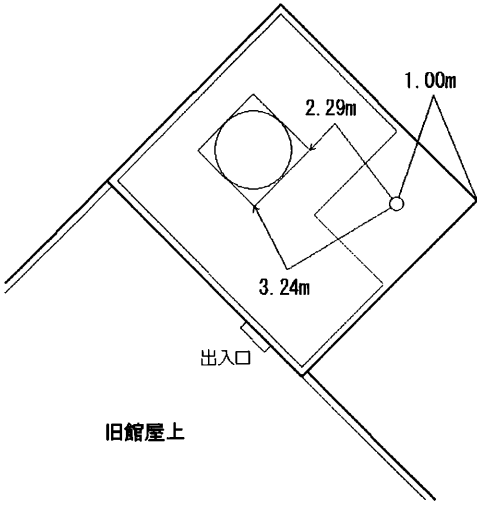
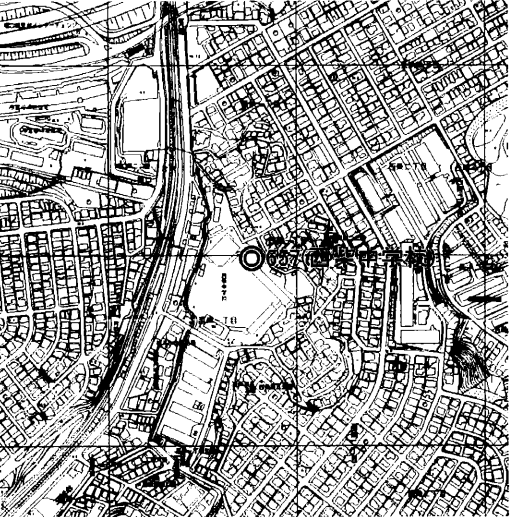
横浜市公共基準点(補点)観測結果・点の記

世界測地系(測地成果2011)

点 名	656-1 (いすゞ物流)		
所 在 地	金沢区幸浦二丁目 8 - 3		
設 置 年 月	昭和 57年 12月		
備 考	m X = -71480.713 ✓ Y = -17031.354 ✓ H = 3.07 ✓ 縮尺係数： 0.999904 ✓ ジオイド高： 36.25 ✓		
視準点の名称	方 向 角	距 離 (球面)	
656	62 ° 9 ' 6 " ✓	m 574.101 ✓	$\beta 1 = 0 ° 8 ' 17 " ✓$
			$\beta 2 = 187 8 13 ✓$
			$\beta 3 =$
第一方位標	62 17 23 ✓		$\beta 2 - \beta 1 = 186 59 56 ✓$
第二方位標	249 17 19 ✓		$\beta 3 - \beta 2 =$
			$\beta 3 - \beta 1 =$
第一方位標		第二方位標	
			
詳 細 図		案内図	MD35-4-28 1/10,000
			

横浜市公共基準点成果表・点の記

測地成果2011

点名	657 (西柴中学校)	1/2,500 図名	IX MD35-3 堀口 177	
所在地	金沢区西柴一丁目23番地1 TEL: 045 (781) 2448			
所有者	横浜市 原則使用禁止 (やむを得ず使用する場合は所有者の承諾を得てください)			
設置年月	平成 11 年 12 月 (平成24年1月 改測)	設置法	屋上	
備考	視準点の名称に※印のあるものはGPS測量による観測点 「この測量成果は、国土地理院長の承認及び助言を得て同院所管の測量標及び測量成果を使用して得たものである (承認番号) 平23 関公第499号」			
m ° ' '' X = - 71754.079 B = 35 21 11.0015 Y = - 18558.948 L = 139 37 44.8733 H = 27.905 縮尺係数 = 0.999904 ジオイド高 36.343				
視準点の名称		平均方向角	距離の真数	備考
真北方向角		° ' ''	m	
1	※ 131	19 3 55	1077.020	視通不可
2	※ 766	75 16 22	1140.773	視通不可
3	※ 82	147 55 20	848.964	
4	※ 788	221 32 9	808.884	視通不可
5	※ 609	282 32 40	1167.655	視通不可
6	※ 590	318 57 39	782.797	視通不可
7	※ 132	349 39 54	1387.672	視通不可
詳細図		案内図 (MD35-3-46) 1/10,000		
				

横浜市公共基準点成果表・点の記

測地成果2011

点名	659 (宮崎小学校)	1/2,500 図名	IX LD54-3 すみれが丘 8	
所在地	川崎市宮前区馬絹 1 7 9 5 TEL : 044 (866) 2219			
所有者	川崎市 ※原則使用禁止 (やむを得ず使用する場合は所有者の承諾を得てください)			
設置年月	平成 13 年 2 月 (平成24年1月 改測)	設置法	屋上	
備考	視準点の名称に※印のあるものはGPS測量による観測点 「この測量成果は、国土地理院長の承認及び助言を得て同院所管の測量標及び測量成果を使用して得たものである (承認番号) 平23 関公第499号」			
m ° ′ ″ X = - 46642.347 B = 35 34 45.6126 Y = - 22241.460 L = 139 35 16.5368 H = 65.527 縮尺係数 = 0.999906 ジオイド高 36.880				
視準点の名称		平均方向角	距離の真数	備考
真北方向角		° ′ ″	m	
1	※ 84	111 31 24	1243.131	視通不可
2	※ 538	164 37 54	1327.537	
3	※ 540	224 58 15	1321.087	
4	※ 724	262 34 38	2340.499	視通不可
5	※ 79	286 24 37	1826.472	視通不可
詳細図		案内図 (LD54-3-8)		1/10,000

横浜市公共基準点成果表・点の記

測地成果2011

点名	661 (南第二小学校)		1/2, 500 図名	IX LD71-2	
所在地	町田市成瀬 4 7 9 7 TEL : 042 (727) 0805				
所有者	町田市 原則使用禁止 (やむを得ず使用する場合は所有者の承諾を得てください)				
設置年月	平成 13 年 2 月 (平成24年1月 改測)		設置法	屋上	
備考	視準点の名称に※印のあるものはGPS測量による観測点 「この測量成果は、国土地理院長の承認及び助言を得て同院所管の測量標及び測量成果を使用して得たものである (承認番号) 平23 関公第499号」				
m°′″ X = - 51048. 435 B = 35 32 21. 6529 Y = - 32192. 256 L = 139 28 41. 9131 H = 49. 881 縮尺係数 = 0. 999913 ジオイド高 37. 517					
視準点の名称		平均方向角		距離の真数	備考
真北方向角		°′″		m	
1	※ 57	61	58	55	1665. 021 視通不可
2	※ 712	106	39	18	1811. 224 視通不可
3	※ 713	132	14	36	1531. 392 視通不可
4	※ 798	157	47	24	1370. 015 視通不可
5	※ 740	181	37	17	2296. 945 視通不可
6	※ 93028	205	42	19	2205. 036 視通不可
7	※ 708	358	21	37	1297. 506
詳細図		案内図 (LD71-2-8)			1/10, 000

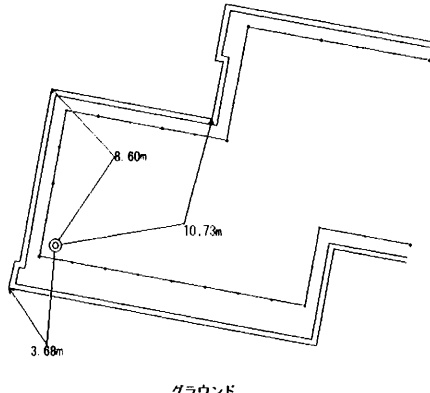
横浜市公共基準点成果表・点の記

測地成果2011

点 名	662 (昭和大学藤が丘病院)		1/2, 500 図名	IX LD63-3 市ヶ尾 (20)
所 在 地	青葉区榎が丘 2 0		TEL :	
所 有 者	原則使用禁止 (やむを得ず使用する場合は所有者の承諾を得てください)			
設 置 年 月	平成 13 年 2 月 (平成24年1月 改測)		設置法	屋上
備 考	視準点の名称に※印のあるものはGPS測量による観測点 「この測量成果は、国土地理院長の承認及び助言を得て同院所管の測量標及び測量成果を使用して得たものである (承認番号) 平23 関公第499号」			
m ° ′ ″ X = - 50440.585 B = 35 32 41.8777 Y = - 27581.619 L = 139 31 44.8862 H = 65.628 縮尺係数 = 0.999909 ジオイド高 37.143				
視 準 点 の 名 称		平 均 方 向 角	距 離 の 真 数	備 考
		° ′ ″	m	
真北方向角		0 10 37		
1	※ 801	3 49 19	1282.617	視通不可 視通不可 視通不可 視通不可
2	※ 493	88 29 33	1155.217	
3	※ 441	165 0 5	858.203	
4	※ 55-2	206 58 29	982.428	
5	※ 55	208 38 2	1036.433	
6	※ 629	272 6 28	897.928	
7	※ 799	306 0 19	678.969	
詳 細 図			案内図 (LD63-3-26) 1/10, 000	

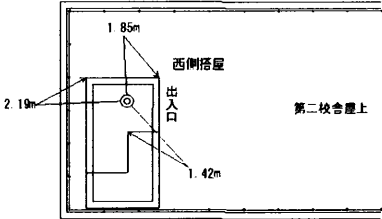
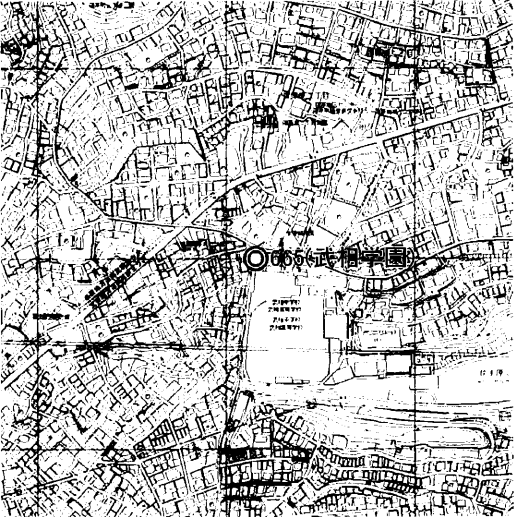
横浜市公共基準点成果表・点の記

測地成果2011

点 名	664 (小机小学校)		1/2, 500 図名	IX LD84-2 小机 53
所 在 地	港北区小机町 1 3 8 2 番地 1 0		TEL : 045 (472) 8591	
所 有 者	横浜市 原則使用禁止 (やむを得ず使用する場合は所有者の承諾を得てください)			
設 置 年 月	平成 13 年 2 月 (平成24年1月 改測)		設置法	屋上
備 考	視準点の名称に※印のあるものはGPS測量による観測点 「この測量成果は、国土地理院長の承認及び助言を得て同院所管の測量標及び 測量成果を使用して得たものである (承認番号) 平23 関公第499号」			
m ° ′ ″ X = - 54853. 464 B = 35 30 19. 2302 Y = - 21393. 961 L = 139 35 50. 9808 H = 51. 961 縮尺係数 = 0. 999906 ジオイド高 36. 592				
視 準 点 の 名 称		平 均 方 向 角 ° ′ ″		距 離 の 真 数 m
真北方向角		0 8 13		
1	※ 732	64 37 0		1170. 461
2	※ 387	87 46 57		1344. 862
3	※ 46	124 45 58		1370. 821
4	※ 390	177 18 34		941. 895
5	※ 392	271 50 50		914. 063
6	※ 451	325 32 45		833. 876
7	※ 602	0 36 10		1740. 380
詳 細 図		案内図 (LD84-2-27) 1/10, 000		
				

横浜市公共基準点成果表・点の記

測地成果2011

点名	665 (武相学園)	1/2, 500 図名	IX LD85-3 篠原 66	
所在地	港北区仲手原 2 丁目 3 4 番 1 号 TEL :			
所有者	原則使用禁止 (やむを得ず使用する場合は所有者の承諾を得てください)			
設置年月	平成 13 年 2 月 (平成24年1月 改測)	設置法	屋上	
備考	視準点の名称に※印のあるものはGPS測量による観測点 「この測量成果は、国土地理院長の承認及び助言を得て同院所管の測量標及び 測量成果を使用して得たものである (承認番号) 平23 関公第499号」			
m ° ′ ″ X = - 55750. 008 B = 35 29 50. 3153 Y = - 18960. 512 L = 139 37 27. 6270 H = 57. 193 縮尺係数 = 0. 999904 ジオイド高 36. 417				
視準点の名称		平均方向角	距離の真数	備考
真北方向角		° ′ ″	m	
1	※ 382	21 2 39	644. 926	視通不可 視通不可 視通不可 視通不可
2	※ 782	141 45 57	543. 550	
3	※ 385	196 44 12	865. 702	
4	※ 783	230 47 49	1212. 921	
5	※ 46	275 1 27	1312. 611	
6	※ 727	300 55 29	1015. 076	
7	※ 383	335 30 55	924. 941	
8	※ 380	100 16 49	1209. 535	
詳細図		案内図 (LD85-3-13) 1/10, 000		
				

横浜市公共基準点成果表・点の記

測地成果2011

点名	666 (横浜山手女子学園)	1/2, 500 図名	IX MD05-4 山下町 (117)	
所在地	中区山手町27番地 TEL :			
所有者	原則使用禁止 (やむを得ず使用する場合は所有者の承諾を得てください)			
設置年月	平成 13 年 2 月 (平成24年1月 改測)	設置法	屋上	
備考	視準点の名称に※印のあるものはGPS測量による観測点 「この測量成果は、国土地理院長の承認及び助言を得て同院所管の測量標及び測量成果を使用して得たものである (承認番号) 平23 関公第499号」			
m ° ′ ″ X = - 62509.785 B = 35 26 11.0873 Y = - 16975.629 L = 139 38 46.8967 H = 61.460 縮尺係数 = 0.999904 ジオイド高 36.205				
視準点の名称		平均方向角	距離の真数	備考
真北方向角		° ′ ″	m	
1	※ 38	58 29 59	833.064	視通不可
2	※ 93032	89 25 46	671.059	視通不可
3	※ 273	203 2 11	1040.623	
4	※ 26	255 30 34	1248.207	視通不可
5	※ 280	319 9 53	1114.540	
詳細図		案内図 (MD05-4-37) 1/10,000		

横浜市公共基準点成果表・点の記

測地成果2011

点名	667 (野島公園)	1/2,500 図名	IX MD45-4 野島 187	
所在地	金沢区野島町460番地 TEL: 045 (781) 8146			
所有者	横浜市 原則使用禁止 (やむを得ず使用する場合は所有者の承諾を得てください)			
設置年月	平成 13 年 2 月 (平成24年1月 改測)	設置法	屋上	
備考	視準点の名称に※印のあるものはGPS測量による観測点 「この測量成果は、国土地理院長の承認及び助言を得て同院所管の測量標及び測量成果を使用して得たものである (承認番号) 平23 関公第499号」			
m ° ′ ″ X = - 74625.827 B = 35 19 37.8498 Y = - 17959.202 L = 139 38 8.8562 H = 64.957 縮尺係数 = 0.999904 ジオイド高 36.345				
視準点の名称		平均方向角	距離の真数	備考
真北方向角		° ′ ″	m	
1	※ 128	27 33 43	2457.575	視通不可
2	※ 80	247 53 15	1179.320	
3	※ 108	298 49 58	1307.193	
4	※ 574	328 25 30	1116.944	
5	※ 82	356 2 31	2157.819	視通不可
詳細図		案内図 (MD45-4-33) 1/10,000		

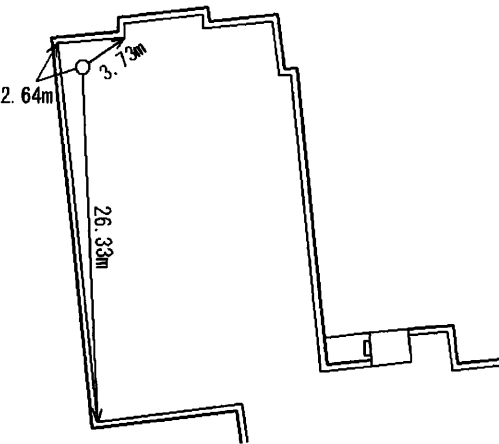
横浜市公共基準点成果表・点の記

測地成果2011

点 名	668 (日吉小学校)		1/2, 500 図名	IX LD66-3 夢見ヶ崎 (26)	
所 在 地	川崎市幸区北加瀬1丁目37番1号		TEL : 044 (588) 4411		
所 有 者	川崎市 原則使用禁止 (やむを得ず使用する場合は所有者の承諾を得てください)				
設 置 年 月	平成 13 年 2 月 (平成24年1月 改測)		設置法	屋上	
備 考	視準点の名称に※印のあるものはGPS測量による観測点 「この測量成果は、国土地理院長の承認及び助言を得て同院所管の測量標及び 測量成果を使用して得たものである (承認番号) 平23 関公第499号」				
m ° ′ ″ X = - 50173.109 B = 35 32 51.5365 Y = - 14880.124 L = 139 40 9.1721 H = 22.282 縮尺係数 = 0.999903 ジオイド高 36.331					
視 準 点 の 名 称		平 均 方 向 角		距 離 の 真 数	備 考
真北方向角		° ′ ″		m	
1	※ 93026	0	5	44	
2	※ 810	12	13	6	視通不可
3	※ 474	96	38	17	視通不可
4	※ 475	124	37	2	視通不可
5	※ 481	203	38	20	
6	※ 527	240	0	29	視通不可
7	※ 809	305	16	48	視通不可
		342	52	58	視通不可
詳 細 図			案内図 (LD66-3-21)		1/10,000

横浜市公共基準点成果表・点の記

測地成果2011

点名	669 (クリオ市ヶ尾 貳番館)	1/2,500 図名	IX LD73-1 北八朔北部 29		
所在地	青葉区市ヶ尾町471-2 TEL :				
所有者	原則使用禁止 (やむを得ず使用する場合は所有者の承諾を得てください)				
設置年月	平成 14 年 11 月 (平成24年1月 改測)	設置法	屋上		
備考	視準点の名称に※印のあるものはGPS測量による観測点 「この測量成果は、国土地理院長の承認及び助言を得て同院所管の測量標及び 測量成果を使用して得たものである (承認番号) 平23 関公第499号」				
m ° ′ ″ X = - 51200.033 B = 35 32 17.3796 Y = - 26085.119 L = 139 32 44.3912 H = 33.672 縮尺係数 = 0.999908 ジオイド高 37.008					
視準点の名称		平均方向角		距離の真数	備考
		° ′ ″		m	
真北方向角		0 10 2			
1	※ 492	43 10 21		584.976	視通不可
2	※ 53-2	95 36 13		606.168	
3	※ 443	172 26 42		925.375	視通不可
4	※ 441	266 52 52		1276.428	視通不可
5	※ 493	336 36 1		860.696	視通不可
詳細図		案内図 (LD73-1-8) 1/10,000			
					

横浜市公共基準点成果表・点の記

測地成果2011

点 名	670 (キョウデン横浜工場)		1/2, 500 図名	IX LD73-4 川和 (40)
所 在 地	都筑区川和町 2 8 0 番地		TEL :	
所 有 者	※原則使用禁止 (やむを得ず使用する場合は所有者の承諾を得てください)			
設 置 年 月	平成 14 年 11 月 (平成24年1月 改測)		設置法	屋上
備 考	視準点の名称に※印のあるものは G P S 測量による観測点 「この測量成果は、国土地理院長の承認及び助言を得て同院所管の測量標及び 測量成果を使用して得たものである (承認番号) 平23 関公第499号」			
m ° ′ ″ X = - 52941. 195 B = 35 31 20. 9117 Y = - 25740. 578 L = 139 32 58. 2687 H = 36. 334 縮尺係数 = 0. 999908 ジオイド高 36. 939				
視 準 点 の 名 称		平 均 方 向 角	距 離 の 真 数	備 考
		° ′ ″	m	
真北方向角		0 9 54		
1	※ 445	34 44 1	1181. 686	視通不可
2	※ 447	95 0 1	1280. 102	視通不可
3	※ 400	138 14 39	960. 754	視通不可
4	※ 644	234 28 0	276. 344	
5	※ 443	344 51 44	853. 599	
詳 細 図		案内図 (LD73-4-10) 1/10, 000		

横浜市公共基準点成果表・点の記

測地成果2011

点 名	672 (都岡小学校)		1/2, 500 図名	IX LD92-2 下川井 (73)		
所 在 地	旭区都岡町 4 - 8 番地		TEL : 045 (951) 2347			
所 有 者	横浜市教育委員会 原則使用禁止 (やむを得ず使用する場合は所有者の承諾を得てください)					
設 置 年 月	平成 14 年 11 月 (平成24年1月 改測)		設置法	屋上		
備 考	視準点の名称に※印のあるものは G P S 測量による観測点 「この測量成果は、国土地理院長の承認及び助言を得て同院所管の測量標及び 測量成果を使用して得たものである (承認番号) 平23 関公第499号」					
m ° ′ ″ X = - 57009. 520 B = 35 29 8. 6435 Y = - 28307. 076 L = 139 31 16. 9076 H = 65. 502 縮尺係数 = 0. 999910 ジオイド高 37. 072						
視 準 点 の 名 称		平 均 方 向 角		距 離 の 真 数	備 考	
真北方向角		° ′ ″		m		
1	※ 407	40	51	34	794. 237	視通不可
2	※ 350	93	53	26	1407. 409	
3	※ 349	136	59	30	1026. 802	
4	※ 558	177	35	4	1234. 649	視通不可
5	※ 347	237	17	15	1091. 070	視通不可
6	※ 346	281	7	34	966. 041	
7	※ 630	353	37	41	925. 334	視通不可
詳 細 図			案内図 (LD92-2-7) 1/10, 000			

横浜市公共基準点(補点)観測結果・点の記

世界測地系(測地成果2011)

点名	672-1 (都岡小学校)		
所在地	横浜市旭区下川井町34番地先		
設置年月	平成 15年 11月		
備考	m X = -57051.160 ✓ Y = -28414.448 ✓ H = 45.34 ✓ 縮尺係数: 0.999910 ✓ ジオイド高: 37.08 ✓		
視準点の名称	方向角	距離(球面)	
672	68° 48' 11" ✓	115.174 m ✓	$\beta 1 = 348^\circ 4' 32''$ ✓
			$\beta 2 = 60 32 30$ ✓
			$\beta 3 =$
第一方位標	56 52 43 ✓		$\beta 2 - \beta 1 =$
第二方位標	129 20 41 ✓		$\beta 3 - \beta 2 =$
			$\beta 3 - \beta 1 =$
第一方位標()		第二方位標()	
詳細図		案内図 LD92-2-7 1/10,000	

横浜市公共基準点成果表・点の記

測地成果2011

点名	673 (アジア物性材料)	1/2, 500 図名	IX LD73-4 川和 40
所在地	緑区中山町1200番地 TEL :		
所有者	原則使用禁止 (やむを得ず使用する場合は所有者の承諾を得てください)		
設置年月	平成 14 年 11 月 (平成24年1月 改測)	設置法	屋上
備考	視準点の名称に※印のあるものはGPS測量による観測点 「この測量成果は、国土地理院長の承認及び助言を得て同院所管の測量標及び測量成果を使用して得たものである (承認番号) 平23 関公第499号」		
m ° ′ ″ X = - 53843. 483 B = 35 30 51. 6281 Y = - 25788. 388 L = 139 32 56. 4743 H = 34. 759 縮尺係数 = 0. 999908 ジオイド高 36. 923			
視準点の名称	平均方向角	距離の真数	備考
真北方向角 1 ※ 400 2 ※ 403 3 ※ 674 4 ※ 600 5 ※ 644	° ′ ″ 0 9 55 74 53 26 192 33 57 258 19 13 284 14 50 346 34 27	m 712. 259 887. 535 1027. 983 1126. 223 762. 607	視通不可
詳細図		案内図 (LD73-4-41) 1/10, 000	

横浜市公共基準点成果表・点の記

測地成果2011

点 名	674 (緑区役所)		1/2, 500 図名	IX LD83-1 中山 50		
所 在 地	緑区寺山町 1 1 8 番地		TEL : 045 (930) 2207			
所 有 者	緑区役所 原則使用禁止 (やむを得ず使用する場合は所有者の承諾を得てください)					
設 置 年 月	平成 14 年 11 月 (平成24年1月 改測)		設置法	屋上		
備 考	視準点の名称に※印のあるものはG P S 測量による観測点 「この測量成果は、国土地理院長の承認及び助言を得て同院所管の測量標及び 測量成果を使用して得たものである (承認番号) 平23 関公第499号」					
m ° ′ ″ X = - 54051. 568 B = 35 30 44. 7798 Y = - 26794. 995 L = 139 32 16. 5479 H = 35. 588 縮尺係数 = 0. 999909 ジオイド高 36. 999						
視 準 点 の 名 称		平 均 方 向 角		距 離 の 真 数	備 考	
真北方向角		° ′ ″		m		
1	※ 673	0	10	18	1027. 983	
2	※ 403	78	19	13	1046. 492	視通不可
3	※ 408	128	58	17	1208. 101	視通不可
4	※ 409	214	48	57	1083. 900	
5	※ 600	292	5	22	492. 642	視通不可
		350	4	41		
詳 細 図			案内図 (LD83-1-5) 1/10, 000			

横浜市公共基準点成果表・点の記

測地成果2011

点名	675 (アルス菊名)	1/2,500 図名	IX LD85-2 北寺尾 (55)
所在地	港北区菊名3丁目19番29号 TEL :		
所有者	原則使用禁止 (やむを得ず使用する場合は所有者の承諾を得てください)		
設置年月	平成 14 年 11 月 (平成24年1月 改測)	設置法	屋上
備考	視準点の名称に※印のあるものはGPS測量による観測点 「この測量成果は、国土地理院長の承認及び助言を得て同院所管の測量標及び 測量成果を使用して得たものである (承認番号) 平23 関公第499号」		
m ° ′ ″ X = - 54732.757 B = 35 30 23.4084 Y = - 17709.674 L = 139 38 17.1814 H = 59.457 縮尺係数 = 0.999904 ジオイド高 36.365			
視準点の名称		平均方向角	距離の真数 備考
真北方向角		° ′ ″	m
1	※ 702	52 2 41	657.113
2	※ 703	95 3 46	1230.143
3	※ 380	182 49 28	1234.706
4	※ 382	247 49 38	1100.777
5	※ 50-2	298 2 48	1297.073
6	※ 460	340 59 20	765.030
詳細図		案内図 (LD85-2-18) 1/10,000	

横浜市公共基準点(補点)観測結果・点の記

世界測地系(測地成果2011)

点名	675-1		
所在地			
設置年月			
備考	m X = -54860.893 ✓ Y = -17670.824 ✓ H = 39.49 ✓ 縮尺係数: 0.999904 ✓ ジオイド高: 36.36 ✓		
視準点の名称	方向角	距離(球面)	
675	343° 7' 59" ✓	133.909 ✓	$\beta 1 = 198^\circ 14' 56''$ ✓
			$\beta 2 = 210 28 37$ ✓
			$\beta 3 = 352 56 20$ ✓
第一方位標	181 22 55 ✓		$\beta 2 - \beta 1 =$
第二方位標	193 36 36 ✓		$\beta 3 - \beta 2 =$
第三方位標	336 4 19 ✓		$\beta 3 - \beta 1 =$
第1方位標(妙蓮寺ハイツ)		第2方位標(松見台ハイツ)	第3方位標(北陸銀行菊名寮)
詳細図		案内図 LD85-2-26 1/10,000	

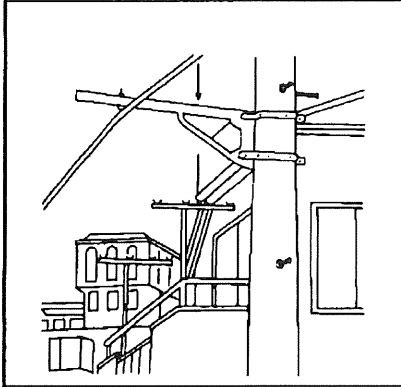
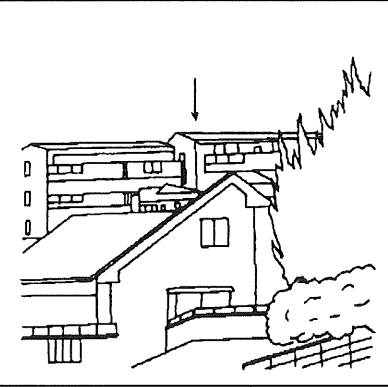
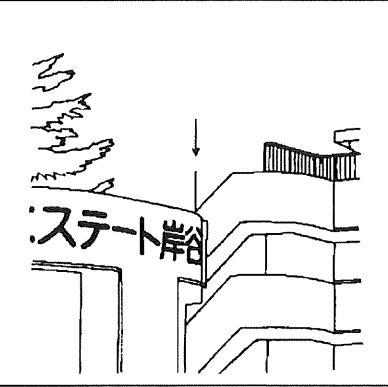
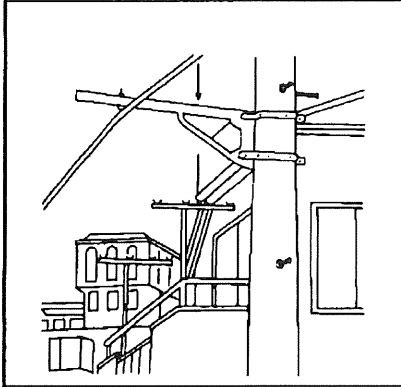
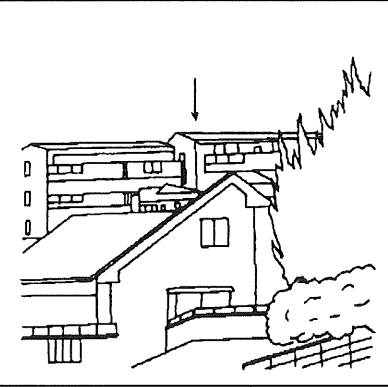
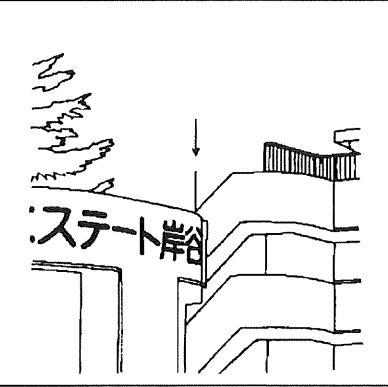
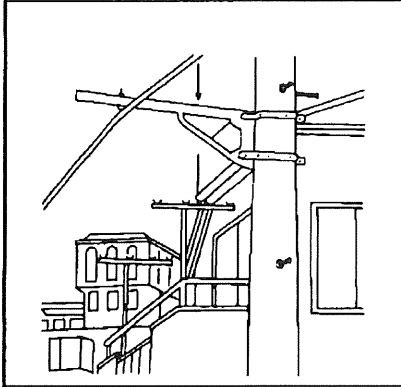
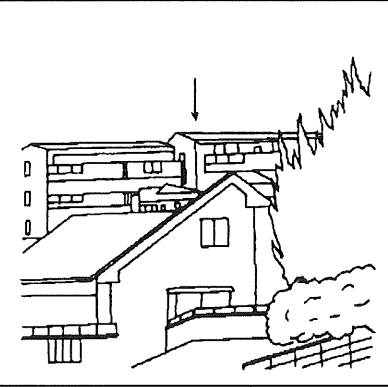
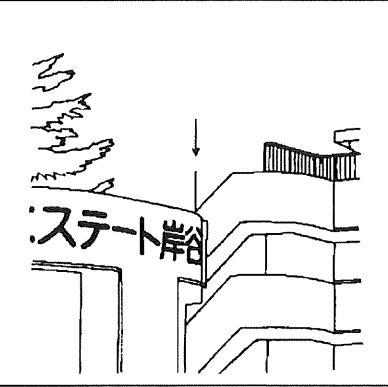
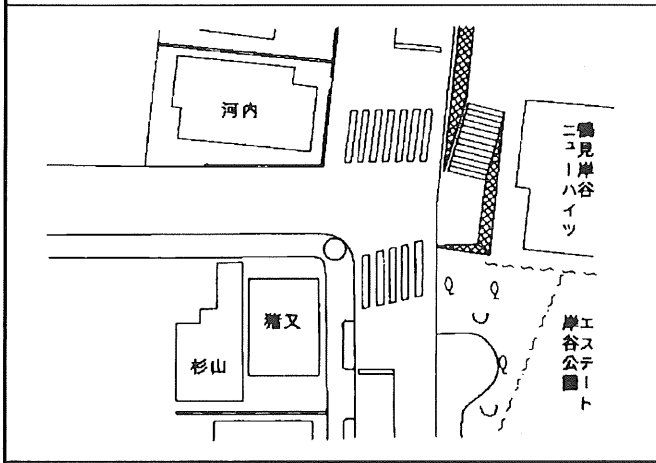
横浜市公共基準点成果表・点の記

測地成果2011

点 名	676 (東台小学校)		1/2, 500 図名	IX LD86-1 東寺尾 (56)		
所 在 地	鶴見区東寺尾東台12番1号		TEL : 045 (571) 0812			
所 有 者	横浜市 ※原則使用禁止 (やむを得ず使用する場合は所有者の承諾を得てください)					
設 置 年 月	平成 14 年 11 月 (平成24年1月 改測)		設置法	屋上		
備 考	視準点の名称に※印のあるものはGPS測量による観測点 「この測量成果は、国土地理院長の承認及び助言を得て同院所管の測量標及び 測量成果を使用して得たものである (承認番号) 平23 関公第499号」					
m ° ′ ″ X = - 55108. 610 B = 35 30 11. 3563 Y = - 15295. 620 L = 139 39 53. 0096 H = 53. 119 縮尺係数 = 0. 999903 ジオイド高 36. 220						
視 準 点 の 名 称		平 均 方 向 角		距 離 の 真 数	備 考	
真北方向角		° ′ ″		m		
1	※ 465	40	30	0	1450. 155	視通不可
2	※ 586	70	23	50	1714. 172	視通不可
3	※ 373	105	42	23	1291. 152	視通不可
4	※ 375	143	53	38	1027. 561	視通不可
5	※ 47	200	33	7	1237. 570	視通不可
6	※ 637	201	8	40	1218. 933	
7	※ 704	281	7	9	679. 934	視通不可
8	※ 464	356	32	19	1021. 486	視通不可
9	※ 367	156	48	7	1763. 614	
詳 細 図			案内図 (LD86-1-35) 1/10, 000			

横浜市公共基準点(補点)観測結果・点の記

世界測地系(測地成果2011)

点名	676-1								
所在地									
設置年月									
備考	m X = -55305.144 ✓ Y = -15142.076 ✓ H = 15.10 ✓ 縮尺係数: 0.999903 ✓ ジオイド高: 36.21 ✓								
視準点の名称	方向角	距離(球面)							
676001	288° 4' 42" ✓	m 160.851 ✓	β1 = 9° 16' 31" ✓						
676	359 44 47 ✓	146.640 ✓	β2 = 99 1 10 ✓						
			β3 = 217 13 20 ✓						
第一方位標	297 21 13 ✓		β2-β1 =						
第二方位標	27 5 52 ✓		β3-β2 =						
第三方位標	145 18 2 ✓		β3-β1 =						
<table><tr><td>第1方位標(岸谷スカイマンション)</td><td>第2方位標(ANA東寺尾社宅)</td><td>第3方位標(鶴見岸谷ハイツ)</td></tr><tr><td></td><td></td><td></td></tr></table>				第1方位標(岸谷スカイマンション)	第2方位標(ANA東寺尾社宅)	第3方位標(鶴見岸谷ハイツ)			
第1方位標(岸谷スカイマンション)	第2方位標(ANA東寺尾社宅)	第3方位標(鶴見岸谷ハイツ)							
									
詳細図		案内図	LD86-1-33 1/10,000						
									

横浜市公共基準点成果表・点の記

測地成果2011

点名	679 (パークハイツ)		1/2,500 図名	IX MD14-2 井土ヶ谷 126	
所在地	南区六ツ川一丁目246番地19 TEL :				
所有者	原則使用禁止 (やむを得ず使用する場合は所有者の承諾を得てください)				
設置年月	平成14年11月 (平成24年1月 改測)		設置法	屋上	
備考	視準点の名称に※印のあるものはGPS測量による観測点 「この測量成果は、国土地理院長の承認及び助言を得て同院所管の測量標及び測量成果を使用して得たものである (承認番号) 平23 関公第499号」				
m ° ′ ″ X = - 63902.633 B = 35 25 25.5479 Y = - 21832.521 L = 139 35 34.4511 H = 58.777 縮尺係数 = 0.999906 ジオイド高 36.511					
視準点の名称		平均方向角		距離の真数	備考
真北方向角		° ′ ″		m	視通不可
1 ※266		0 8 22		1433.551	
2 ※688		41 38 43		1870.601	
3 ※719		82 59 55		1106.837	
4 ※263		188 39 48		1478.005	
5 ※28		286 20 31		821.068	
310 56 24					
詳細図			案内図 (MD14-2-25) 1/10,000		

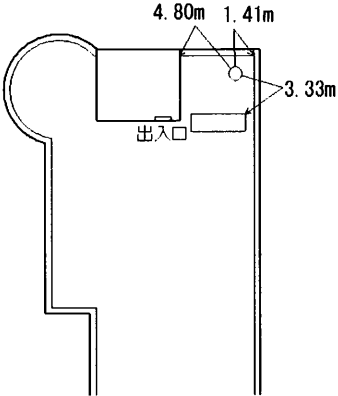
横浜市公共基準点(補点)観測結果・点の記

世界測地系(測地成果2011)

点名	679-1				
所在地					
設置年月					
備考	m				
	X =	-63750.843 ✓			
	Y =	-21933.363 ✓			
	H =	15.82 ✓ 縮尺係数: 0.999906 ✓ ジオイド高: 36.52 ✓			
視準点の名称	方向角	距離(球面)			
679	146 ° 24 ' 7 " ✓	m 182.251 ✓	β 1	=	96 ° 57 ' 15 " ✓
			β 2	=	225 14 14 ✓
			β 3	=	301 54 11 ✓
第一方位標	243 21 22 ✓		β 2-β 1	=	
第二方位標	11 38 21 ✓		β 3-β 2	=	
第三方位標	88 18 18 ✓		β 3-β 1	=	
詳細図		案内図 MD14-2-25 1/10,000			

横浜市公共基準点成果表・点の記

測地成果2011

点名	680 (富士コカ・コーラ)	1/2, 500 図名	IX MD13-2 平戸 124
所在地	港南区下永谷六丁目4番地12 TEL :		
所有者	※原則使用禁止 (やむを得ず使用する場合は所有者の承諾を得てください)		
設置年月	平成 14 年 11 月 (平成24年1月 改測)	設置法	屋上
備考	視準点の名称に※印のあるものはGPS測量による観測点 「この測量成果は、国土地理院長の承認及び助言を得て同院所管の測量標及び 測量成果を使用して得たものである (承認番号) 平23 関公第499号」		
m ° ′ ″ X = - 64436. 807 B = 35 25 7. 9646 Y = - 24788. 642 L = 139 33 37. 3154 H = 41. 974 縮尺係数 = 0. 999908 ジオイド高 36. 714			
視準点の名称		平均方向角	距離の真数 備考
真北方向角		° ′ ″	m
1	※ 261	0 9 30	956. 959 視通不可
2	※ 230	18 27 28	1259. 371 視通不可
3	※ 733	94 9 59	1260. 889 視通不可
4	※ 812	140 18 31	1218. 136 視通不可
5	※ 769	222 56 7	1132. 140 視通不可
6	※ 83	314 19 27	827. 426
323 36 28			
詳細図		案内図 (MD13-2-45) 1/10, 000	
			

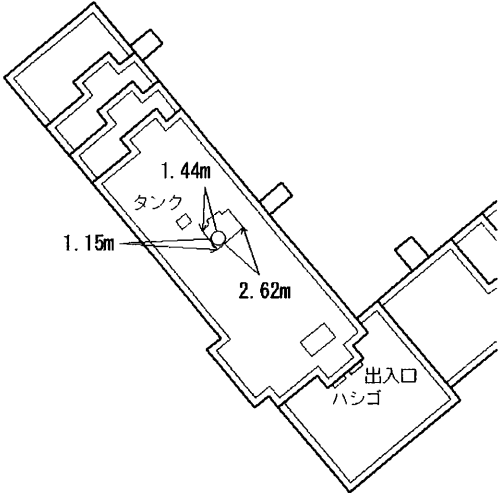
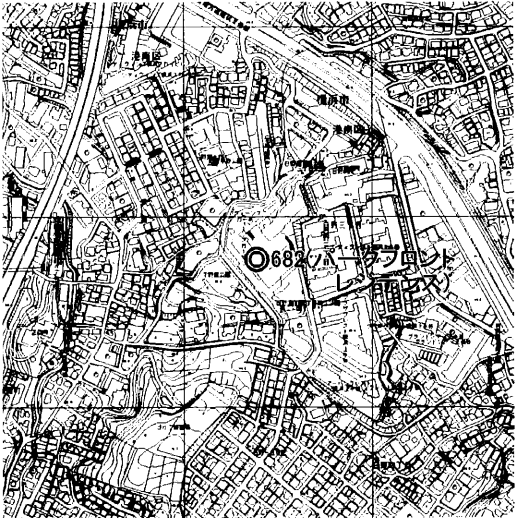
横浜市公共基準点成果表・点の記

測地成果2011

点 名	681 (磯子火力発電所)			1/2, 500 図名	IX MD25-2 根岸湾 150
所 在 地	磯子区新磯子町 3 7 番地 2 TEL :				
所 有 者	原則使用禁止 (やむを得ず使用する場合は所有者の承諾を得てください)				
設 置 年 月	平成 14 年 11 月 (平成24年1月 改測)			設置法	屋上
備 考	視準点の名称に※印のあるものは G P S 測量による観測点 「この測量成果は、国土地理院長の承認及び助言を得て同院所管の測量標及び 測量成果を使用して得たものである (承認番号) 平23 関公第499号」				
m ° ′ ″ X = - 66220. 618 B = 35 24 10. 6417 Y = - 17405. 736 L = 139 38 30. 1278 H = 106. 576 縮尺係数 = 0. 999904 ジオイド高 36. 226					
視 準 点 の 名 称		平 均 方 向 角		距 離 の 真 数	備 考
真北方向角		° ′ ″		m	
1	※ 272	0 6 40		1968. 632	視通不可 視通不可
2	※ 274	8 48 10		2122. 252	
3	※ 178	61 52 43		1987. 475	
4	※ 179	154 48 49		2226. 670	
5	※ 180	193 41 39		2427. 413	
6	※ 689	217 5 32		2687. 062	
7	※ 220	235 17 29		1764. 851	
8	※ 221	254 9 26		1119. 878	
9	※ 616	286 41 22		1561. 372	
344 13 55					
詳 細 図			案内図 (MD25-2-3) 1/10, 000		

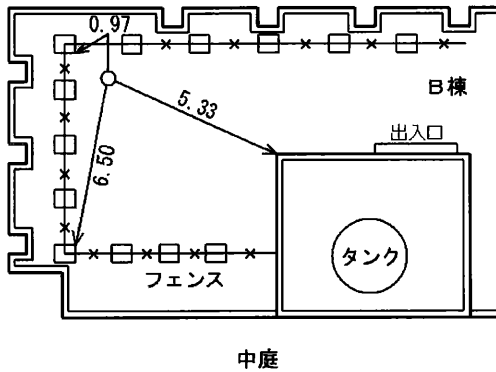
横浜市公共基準点成果表・点の記

測地成果2011

点名	682 (パークフロントレジデンス)	1/2, 500 図名	IX MD24-1 下野庭 147	
所在地	港南区日野三丁目4番地12 TEL :			
所有者	※原則使用禁止 (やむを得ず使用する場合は所有者の承諾を得てください)			
設置年月	平成 14 年 11 月 (平成24年1月 改測)	設置法	屋上	
備考	視準点の名称に※印のあるものはGPS測量による観測点 「この測量成果は、国土地理院長の承認及び助言を得て同院所管の測量標及び測量成果を使用して得たものである (承認番号) 平23 関公第499号」			
m ° ′ ″ X = - 66806. 049 B = 35 23 51. 2232 Y = - 23152. 491 L = 139 34 42. 4181 H = 89. 553 縮尺係数 = 0. 999907 ジオイド高 36. 600				
視準点の名称		平均方向角	距離の真数	備考
真北方向角		° ′ ″	m	
1	※ 23-2	0 8 52	584. 528	視通不可 視通不可
2	※ 566	19 22 39	501. 378	
3	※ 186	95 13 2	1466. 257	
4	※ 793	139 38 15	1093. 790	
5	※ 187	196 48 52	801. 465	
6	※ 614	231 22 13	1496. 183	
268 22 33				
詳細図		案内図 (MD24-1-28) 1/10, 000		
				

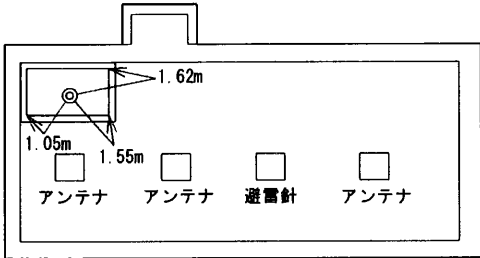
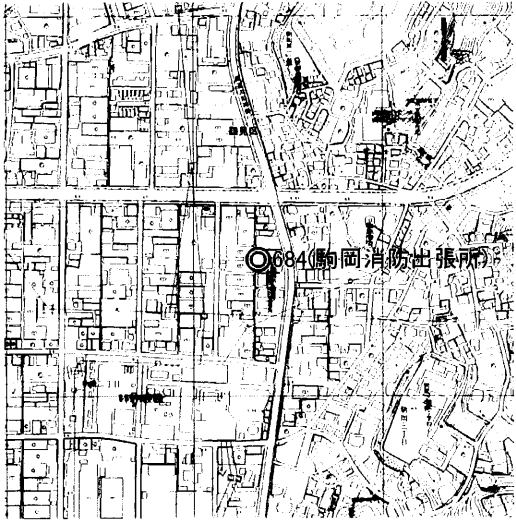
横浜市公共基準点成果表・点の記

測地成果2011

点 名	683 (山内中学校)		1/2, 500 図名	IX LD53-4 新石川 ⑦	
所 在 地	青葉区美しが丘5丁目4番地		TEL : 045 (901) 0030		
所 有 者	横浜市 ※原則使用禁止 (やむを得ず使用する場合は所有者の承諾を得てください)				
設置年月	平成 16 年 8 月 (平成24年1月 改測)		設置法	屋上	
備 考	視準点の名称に※印のあるものはGPS測量による観測点 「この測量成果は、国土地理院長の承認及び助言を得て同院所管の測量標及び 測量成果を使用して得たものである (承認番号) 平23 関公第499号」				
m ° ′ ″ X = - 46890. 811 B = 35 34 37. 2613 Y = - 25563. 470 L = 139 33 4. 6113 H = 72. 170 縮尺係数 = 0. 999908 ジオイド高 37. 098					
視 準 点 の 名 称		平 均 方 向 角		距 離 の 真 数	備 考
真北方向角		° ′ ″		m	
1	※ 546	0	9	51	
2	※ 724	30	39	13	957. 027 視通不可
3	※ 542	93	4	48	1002. 882 視通不可
4	※ 544	144	40	39	1050. 630 視通不可
5	※ 545	233	6	25	959. 675
		301	9	50	597. 704 視通不可
詳 細 図		案内図 (LD53-4-10)			1/10, 000
					

横浜市公共基準点成果表・点の記

測地成果2011

点名	684 (駒岡消防出張所)	1/2, 500 図名	IX 網島 LD75-2 (34)	
所在地	鶴見区駒岡2丁目18番8号 TEL : 045 (585) 0119			
所有者	横浜市 原則使用禁止 (やむを得ず使用する場合は所有者の承諾を得てください)			
設置年月	平成 16 年 8 月 (平成24年1月 改測)	設置法	屋上	
備考	視準点の名称に※印のあるものはGPS測量による観測点 「この測量成果は、国土地理院長の承認及び助言を得て同院所管の測量標及び測量成果を使用して得たものである (承認番号) 平23 関公第499号」			
m ° ′ ″ X = - 52070. 583 B = 35 31 49. 8763 Y = - 16414. 326 L = 139 39 8. 3939 H = 21. 553 縮尺係数 = 0. 999903 ジオイド高 36. 357				
視準点の名称		平均方向角	距離の真数	備考
真北方向角		° ′ ″	m	
1	※ 481	10 55 42	1160. 060	視通不可
2	※ 475	66 3 11	955. 842	視通不可
3	※ 48	126 41 51	1379. 424	視通不可
4	※ 476	152 40 45	1274. 725	視通不可
5	※ 477	192 7 10	1005. 806	視通不可
6	※ 479	254 40 50	941. 220	
7	※ 480	286 32 21	686. 775	視通不可
詳細図		案内図 (LD75-2-39) 1/10, 000		
				

横浜市公共基準点成果表・点の記

測地成果2011

点 名	685 (三ツ境南住宅)		1/2, 500 図名	IX LD92-4 東希望ヶ丘 (86)
所 在 地	瀬谷区三ツ境 6 9 番地		TEL : 045 (671) 2927	
所 有 者	横浜市建築局 原則使用禁止 (やむを得ず使用する場合は所有者の承諾を得てください)			
設 置 年 月	平成 16 年 8 月 (平成24年1月 改測)		設置法	屋上
備 考	視準点の名称に※印のあるものはGPS測量による観測点 「この測量成果は、国土地理院長の承認及び助言を得て同院所管の測量標及び 測量成果を使用して得たものである (承認番号) 平23 関公第499号」			
m ° ′ ″ X = - 59808. 945 B = 35 27 37. 6370 Y = - 29874. 528 L = 139 30 15. 0896 H = 90. 259 縮尺係数 = 0. 999911 ジオイド高 37. 158				
視 準 点 の 名 称		平 均 方 向 角	距 離 の 真 数	備 考
真北方向角		° ′ ″	m	
1	※ 337	0 11 27	1563. 535	視通不可
2	※ 336	21 47 38	838. 266	
3	※ 627	57 52 45	1065. 790	
4	※ 295	129 7 17	883. 161	視通不可
5	※ 339	222 46 5	1250. 590	
6	※ 338	295 58 6	1539. 078	
詳 細 図		案内図 (LD92-4-41) 1/10, 000		

横浜市公共基準点成果表・点の記

測地成果2011

点名	687 (上矢部高校)	1/2, 500 図名	IX MD13-3 矢部 134	
所在地	戸塚区上矢部町 3 2 3 0 番地 TEL : 045 (861) 3500			
所有者	神奈川県教育委員会 原則使用禁止 (やむを得ず使用する場合は所有者の承諾を得てください)			
設置年月	平成 16 年 8 月 (平成24年1月 改測)	設置法	屋上	
備考	視準点の名称に※印のあるものはGPS測量による観測点 「この測量成果は、国土地理院長の承認及び助言を得て同院所管の測量標及び測量成果を使用して得たものである (承認番号) 平23 関公第499号」			
m ° ′ ″ X = - 65037. 567 B = 35 24 48. 1906 Y = - 27729. 657 L = 139 31 40. 8011 H = 58. 017 縮尺係数 = 0. 999909 ジオイド高 36. 924				
視準点の名称		平均方向角	距離の真数	備考
真北方向角		° ′ ″	m	
1	※ 731	2 24 53	1114. 234	視通不可
2	※ 258	33 46 28	1532. 956	視通不可
3	※ 235	76 6 44	1006. 890	視通不可
4	※ 234	106 17 29	1536. 641	視通不可
5	※ 208	144 30 5	1635. 858	
6	※ 206	195 57 40	1342. 823	
7	※ 237	271 6 51	598. 172	
8	※ 970804	319 58 9	854. 634	視通不可
詳細図		案内図 (MD13-3-18) 1/10, 000		

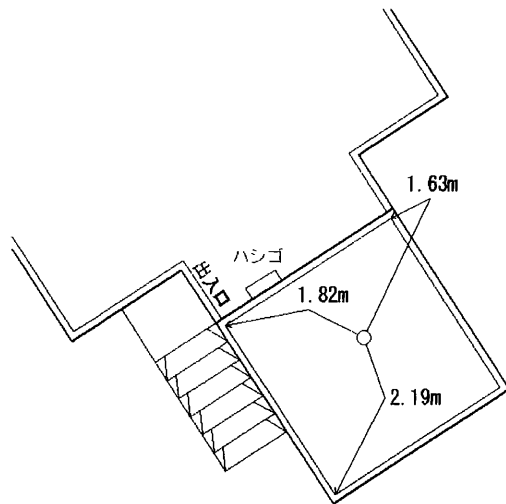
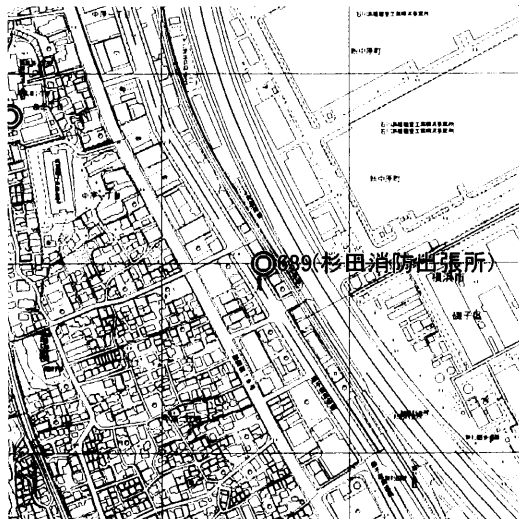
横浜市公共基準点成果表・点の記

測地成果2011

点 名	688 (蒔田小学校)		1/2, 500 図名	IX MD15-1 田 127	
所 在 地	南区蒔田町字三殿台 1 0 2 0 番地		TEL : 045 (712) 2300		
所 有 者	横浜市 原則使用禁止 (やむを得ず使用する場合は所有者の承諾を得てください)				
設 置 年 月	平成 16 年 8 月 (平成24年1月 改測)		設置法	屋上	
備 考	視準点の名称に※印のあるものはGPS測量による観測点 「この測量成果は、国土地理院長の承認及び助言を得て同院所管の測量標及び 測量成果を使用して得たものである (承認番号) 平23 関公第499号」				
m ° ′ ″ X = - 63674. 641 B = 35 25 33. 0866 Y = - 19976. 044 L = 139 36 48. 0304 H = 54. 080 縮尺係数 = 0. 999905 ジオイド高 36. 388					
視 準 点 の 名 称		平 均 方 向 角		距 離 の 真 数	備 考
真北方向角		° ′ ″		m	
1	※ 690	0	7	39	視通不可 視通不可 視通不可 視通不可 視通不可
2	※ 26	30	6	20	
3	※ 269	64	33	26	
4	※ 748	81	37	20	
5	※ 225	119	7	37	
6	※ 734	169	30	40	
7	※ 719	200	19	51	
8	※ 679	236	50	11	
9	※ 266	262	59	55	
		313	0	27	1236. 259
詳 細 図			案内図 (MD15-1-17)		1/10, 000

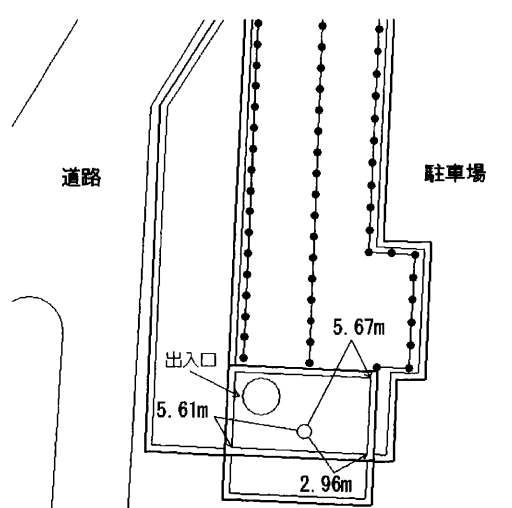
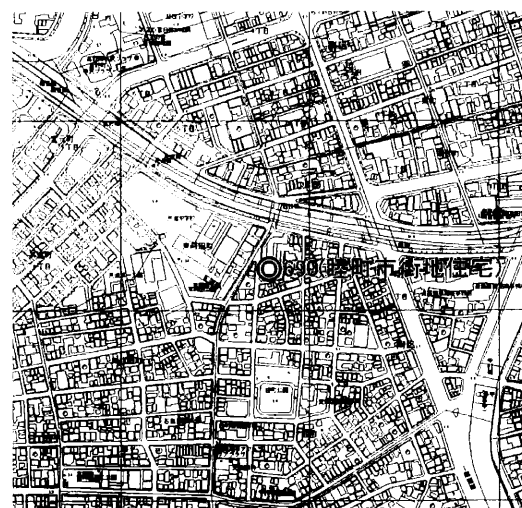
横浜市公共基準点成果表・点の記

測地成果2011

点 名	689 (杉田消防出張所)		1/2, 500 図名	IX MD25-3 新杉田 (159)	
所 在 地	磯子区中原一丁目 1 番地 9 TEL : 045 (773) 0119				
所 有 者	横浜市 ※原則使用禁止 (やむを得ず使用する場合は所有者の承諾を得てください)				
設 置 年 月	平成 16 年 8 月 (平成24年1月 改測)		設置法	屋上	
備 考	視準点の名称に※印のあるものはGPS測量による観測点 「この測量成果は、国土地理院長の承認及び助言を得て同院所管の測量標及び 測量成果を使用して得たものである (承認番号) 平23 関公第499号」				
m ° ′ ″ X = - 67750. 496 B = 35 23 20. 8484 Y = - 19614. 444 L = 139 37 2. 7191 H = 26. 289 縮尺係数 = 0. 999905 ジオイド高 36. 369					
視 準 点 の 名 称		平 均 方 向 角		距 離 の 真 数	備 考
真北方向角		° ′ ″		m	
1	※ 220	25	59	37	1166. 194 視通不可
2	※ 681	55	17	29	2687. 062
3	※ 180	118	36	17	848. 511 視通不可
4	※ 738	188	40	38	446. 085
5	※ 182	300	4	41	387. 529
詳 細 図			案内図 (MD25-3-10) 1/10, 000		
					

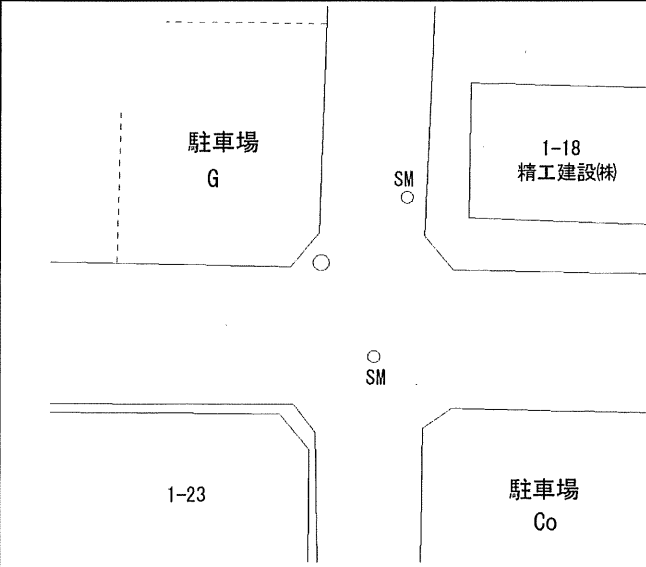
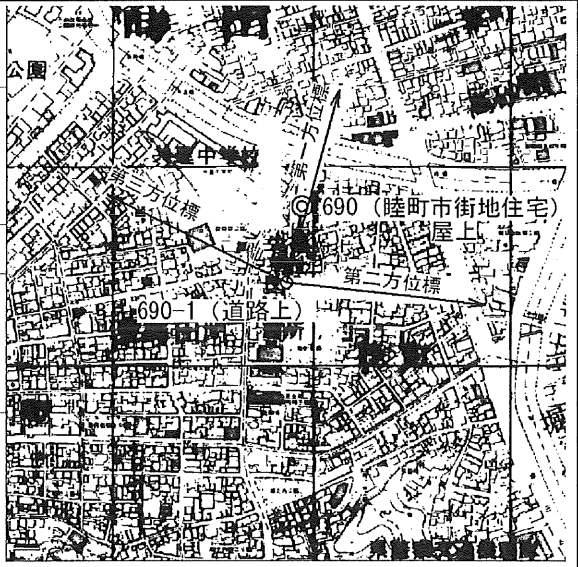
横浜市公共基準点成果表・点の記

測地成果2011

点 名	690 (睦町市街地住宅)		1/2, 500 図名	IX MD05-3 伊勢佐木町 (116)		
所 在 地	南区睦町一丁目15番地15		TEL : 045 (312) 1131			
所 有 者	独立行政法人 都市再生機構 神奈川地域支社 横浜住宅管理センター ※原則使用禁止(やむを得ず使用する場合は所有者の承諾を得てください)					
設置年月	平成 17 年 2 月 (平成24年1月 改測)		設置法	屋上		
備 考	視準点の名称に※印のあるものはGPS測量による観測点 「この測量成果は、国土地理院長の承認及び助言を得て同院所管の測量標及び 測量成果を使用して得たものである (承認番号) 平23 関公第499号」					
m ° ′ ″ X = - 62945.180 B = 35 25 56.7883 Y = - 19553.094 L = 139 37 4.7355 H = 31.401 縮尺係数 = 0.999905 ジオイド高 36.363						
視 準 点 の 名 称		平 均 方 向 角		距 離 の 真 数	備 考	
		° ′ ″		m		
真北方向角		0 7 29				
1	※ 281	36	24	31	898.414	視通不可
2	※ 26	84	51	44	1374.735	
3	※ 688	210	6	20	843.289	
4	※ 266	274	53	52	1331.888	
5	※ 283	307	43	20	920.196	
6	※ 282	347	56	38	1380.890	
詳 細 図			案内図 (MD05-3-42) 1/10,000			
						

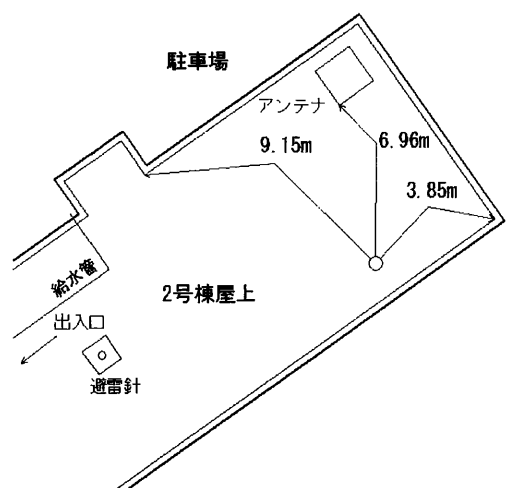
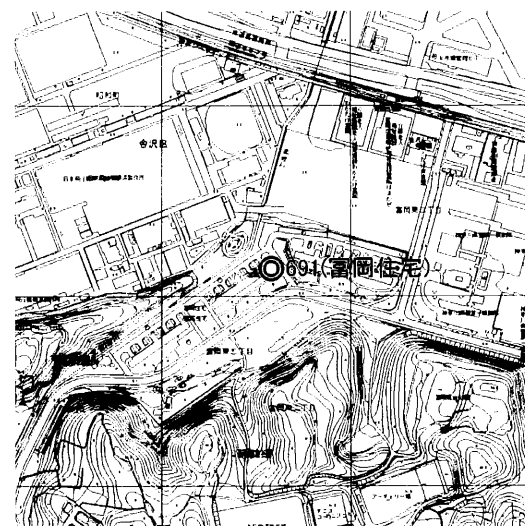
横浜市公共基準点(補点)観測結果・点の記

世界測地系(測地成果2011)

点名	690-1 (睦町市街地住宅)		
所在地	南区睦町一丁目18-12番地先		
設置年月	昭和 58年 9月 (旧点名 268-1)		
備考	m X = -63040.541 ✓ Y = -19576.974 ✓ H = 2.11 ✓ 縮尺係数: 0.999905 ✓ ジオイド高: 36.36 ✓		
視準点の名称	方向角	距離(球面)	
690	14° 3' 31" ✓	98.315 ✓	$\beta 1 = 0^\circ 59' 55" \checkmark$
			$\beta 2 = 82 \quad 20 \quad 58 \checkmark$
			$\beta 3 = 282 \quad 12 \quad 31 \checkmark$
第一方位標	15 3 26 ✓		$\beta 2 - \beta 1 = 81 \quad 21 \quad 3 \checkmark$
第二方位標	96 24 29 ✓		$\beta 3 - \beta 2 = 199 \quad 51 \quad 33 \checkmark$
第三方位標	296 16 2 ✓		$\beta 3 - \beta 1 = 281 \quad 12 \quad 36 \checkmark$
第一方位標		第二方位標	第三方位標
			
詳細図		案内図 MD15-1-2 1/10,000	
			

横浜市公共基準点成果表・点の記

測地成果2011

点 名	691 (富岡住宅)		1/2, 500 図名	IX MD25-3 新杉田 (159)
所 在 地	金沢区富岡東二丁目 8 番地		TEL : 045 (681) 5003	
所 有 者	関東財務局 横浜財務事務所 ※原則使用禁止 (やむを得ず使用する場合は所有者の承諾を得てください)			
設 置 年 月	平成 17 年 2 月 (平成24年1月 改測)		設置法	屋上
備 考	視準点の名称に※印のあるものは G P S 測量による観測点 「この測量成果は、国土地理院長の承認及び助言を得て同院所管の測量標及び 測量成果を使用して得たものである (承認番号) 平23 関公第499号」			
m ° ′ ″ X = - 68964. 051 B = 35 22 41. 5540 Y = - 18354. 798 L = 139 37 52. 7342 H = 34. 721 縮尺係数 = 0. 999904 ジオイド高 36. 299				
視 準 点 の 名 称		平 均 方 向 角	距 離 の 真 数	備 考
真北方向角		° ′ ″	m	
1	※ 179	0 7 1	717. 547	視通不可 視通不可 視通不可 視通不可
2	※ 176	36 1 31	902. 394	
3	※ 132	121 38 45	1495. 437	
4	※ 174	197 38 17	1009. 716	
5	※ 180	267 28 2	957. 597	
		327 28 42		
詳 細 図		案内図 (MD25-3-47) 1/10, 000		
				

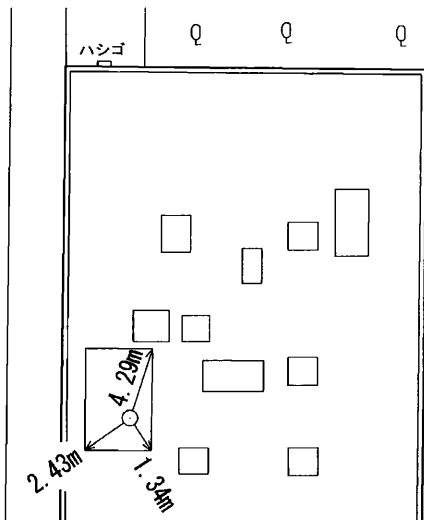
横浜市公共基準点成果表・点の記

測地成果2011

点 名	692 (洋光台第三小学校)		1/2, 500 図名	IX MD24-3 野庭 (157)	
所 在 地	磯子区洋光台二丁目 4 番地 1		TEL : 045 (833) 1200		
所 有 者	横浜市 ※原則使用禁止 (やむを得ず使用する場合は所有者の承諾を得てください)				
設 置 年 月	平成 17 年 2 月 (平成24年1月 改測)		設置法	屋上	
備 考	視準点の名称に※印のあるものは G P S 測量による観測点 「この測量成果は、国土地理院長の承認及び助言を得て同院所管の測量標及び 測量成果を使用して得たものである (承認番号) 平23 関公第499号」				
m ° ′ ″ X = - 68489. 103 B = 35 22 56. 6950 Y = - 22074. 402 L = 139 35 25. 3085 H = 85. 512 縮尺係数 = 0. 999906 ジオイド高 36. 536					
視 準 点 の 名 称		平 均 方 向 角		距 離 の 真 数	備 考
真北方向角		° ′ ″		m	
1	※ 576	0	8	26	
2	※ 752	38	50	33	983. 742
3	※ 171	74	29	50	819. 190
4	※ 170	147	26	51	1220. 642
5	※ 169	196	18	36	1231. 542
6	※ 186	258	2	33	940. 243
		347	11	51	580. 406
2棟屋上		プール			
1棟屋上		給水タンク			
グラウンド		6. 18m		3. 83m	
		1. 62m			
詳細図		案内図 (MD24-3-32)			1/10, 000

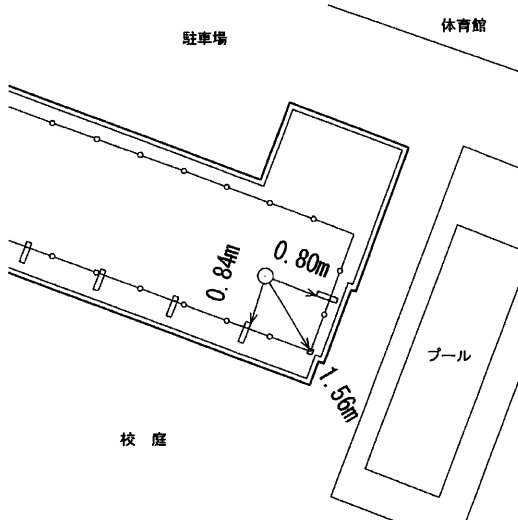
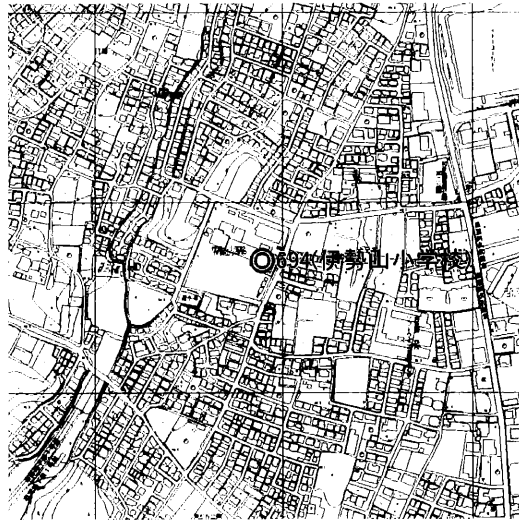
横浜市公共基準点成果表・点の記

測地成果2011

点 名	693 (いずみ中央地域ケアプラザ)		1/2,500 図名	IX MD12-3 和泉町 132
所 在 地	泉区和泉町4732番地1		TEL : 045 (805) 1700	
所 有 者	横浜市 原則使用禁止 (やむを得ず使用する場合は所有者の承諾を得てください)			
設 置 年 月	平成 17 年 2 月 (平成24年1月 改測)		設置法	屋上
備 考	視準点の名称に※印のあるものはGPS測量による観測点 「この測量成果は、国土地理院長の承認及び助言を得て同院所管の測量標及び 測量成果を使用して得たものである (承認番号) 平23 関公第499号」			
m ° ′ ″ X = - 64591.179 B = 35 25 2.2650 Y = - 31565.290 L = 139 29 8.6974 H = 47.469 縮尺係数 = 0.999912 ジオイド高 37.225				
視 準 点 の 名 称		平 均 方 向 角	距 離 の 真 数	備 考
真北方向角		° ′ ″	m	
1	※ 624	0 12 5	1470.792	視通不可
2	※ 249	29 17 12	1118.540	
3	※ 241	57 12 3	467.747	
4	※ 619	107 51 37	838.749	視通不可
5	※ 620	191 15 25	704.220	視通不可
6	※ 246	298 36 51	885.856	視通不可
		329 34 50		
詳 細 図			案内図 (MD12-3-2) 1/10,000	
				

横浜市公共基準点成果表・点の記

測地成果2011

点 名	694 (伊勢山小学校)	1/2, 500 図名	IX MD12-3 和泉町 (132)	
所 在 地	泉区和泉町2 8 6 8番地 TEL : 045 (804) 1691			
所 有 者	横浜市 原則使用禁止 (やむを得ず使用する場合は所有者の承諾を得てください)			
設 置 年 月	平成 17 年 2 月 (平成24年1月 改測)	設置法	屋上	
備 考	視準点の名称に※印のあるものはG P S 測量による観測点 「この測量成果は、国土地理院長の承認及び助言を得て同院所管の測量標及び 測量成果を使用して得たものである (承認番号) 平23 関公第499号」			
m ° ′ ″ X = - 65326. 631 B = 35 24 38. 5159 Y = - 30526. 819 L = 139 29 49. 9627 H = 53. 212 縮尺係数 = 0. 999911 ジオイド高 37. 135				
視 準 点 の 名 称		平 均 方 向 角	距 離 の 真 数	備 考
真北方向角		° ′ ″	m	
1	※ 621	0 11 41		
2	※ 239	33 8 7	837. 473	
3	※ 794	89 42 34	918. 293	
4	※ 204	125 51 55	1235. 404	
5	※ 202	157 8 39	1396. 234	視通不可
6	※ 619	200 54 37	1159. 577	
7	※ 241	265 51 24	1205. 445	視通不可
		314 56 14	838. 218	
詳 細 図		案内図 (MD12-3-30) 1/10, 000		
				

測地成果2011

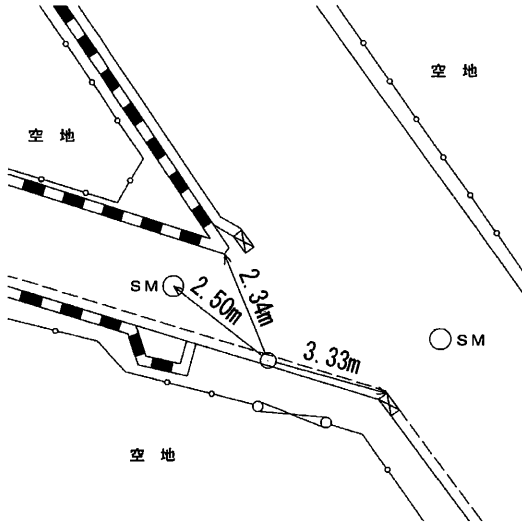
横浜市公共基準点成果表・点の記

測地成果2011

点 名	696 (県立鎌倉養護学校)		1/2, 500 図名	IX MD32-4 小雀 (172)	
所 在 地	鎌倉市関谷 5 6 6 番地		TEL : 0467 (45) 1482		
所 有 者	神奈川県 ※原則使用禁止 (やむを得ず使用する場合は所有者の承諾を得てください)				
設 置 年 月	平成 17 年 2 月 (平成24年1月 改測)		設置法	屋上	
備 考	視準点の名称に※印のあるものは G P S 測量による観測点 「この測量成果は、国土地理院長の承認及び助言を得て同院所管の測量標及び 測量成果を使用して得たものである (承認番号) 平23 関公第499号」				
m ° ′ ″ X = - 70744. 445 B = 35 21 42. 8819 Y = - 28880. 959 L = 139 30 55. 8909 H = 25. 331 縮尺係数 = 0. 999910 ジオイド高 37. 001					
視 準 点 の 名 称		平 均 方 向 角		距 離 の 真 数	備 考
真北方向角		° ′ ″		m	
1	※ 159	0	11 2	1146. 973	視通不可
2	※ 696D	19	29 24	265. 079	
3	※ 149	25	40 7	840. 238	視通不可
4	※ 695	98	0 24	614. 369	視通不可
		322	12 33		
第一方位標 第二方位標		° ′ ″		第一方位標	第二方位標
詳 細 図			案内図 (MD32-4-5) 1/10, 000		

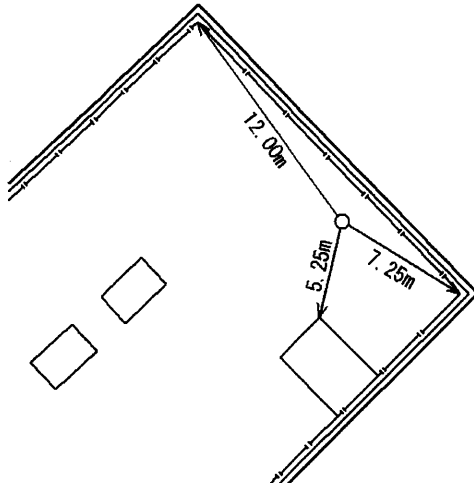
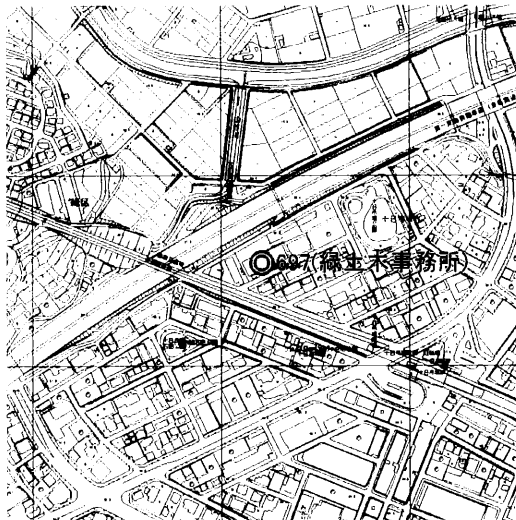
横浜市公共基準点成果表・点の記

測地成果2011

点 名	696D (県立鎌倉養護学校 (方位標))		1/2,500 図名	IX MD32-4 小雀 172	
所 在 地	戸塚区小雀町 2 2 5 番地 3 先		TEL : ()		
所 有 者	横浜市				
設 置 年 月	平成 24 年 1 月 ()		設置法	地上	
備 考	視準点の名称に※印のあるものはGPS測量による観測点 「この測量成果は、国土地理院長の承認及び助言を得て同院所管の測量標及び 測量成果を使用して得たものである (承認番号) 平23 関公第499号」				
m ° ′ ″ X = - 70505.547 B = 35 21 50.6463 Y = - 28766.147 L = 139 31 0.4089 H = 16.020 縮尺係数 = 0.999910 ジオイド高 36.992					
視 準 点 の 名 称		平 均 方 向 角		距 離 の 真 数	備 考
1 真北方向角 ※ 696		° ′ ″ 0 11 0 205 40 7		m 265.079	
詳 細 図			案内図 (MD32-4-5) 1/10,000		
					

横浜市公共基準点成果表・点の記

測地成果2011

点 名	697 (緑土木事務所)		1/2, 500 図名	IX LD72-2 つつじが丘 (28)
所 在 地	緑区十日市場 8 7 6 - 1 3		TEL : 045 (981) 2100	
所 有 者	横浜市 原則使用禁止 (やむを得ず使用する場合は所有者の承諾を得てください)			
設 置 年 月	平成 17 年 10 月 (平成24年1月 改測)		設置法	屋上
備 考	視準点の名称に※印のあるものは G P S 測量による観測点 「この測量成果は、国土地理院長の承認及び助言を得て同院所管の測量標及び 測量成果を使用して得たものである (承認番号) 平23 関公第499号」			
m ° ′ ″ X = - 52365. 001 B = 35 31 39. 2910 Y = - 28946. 314 L = 139 30 50. 9498 H = 42. 842 縮尺係数 = 0. 999910 ジオイド高 37. 208				
視 準 点 の 名 称		平 均 方 向 角	距 離 の 真 数	備 考
真北方向角		° ′ ″	m	
1	※ 597	38 33 38	676. 584	視通不可
2	※ 598	75 16 5	1543. 446	
3	※ 599	123 50 29	1355. 991	視通不可
4	※ 698	196 10 52	592. 917	視通不可
5	※ 739	259 50 28	1056. 615	視通不可
6	※ 712	297 49 38	1708. 570	
詳 細 図			案内図 (LD72-2-45) 1/10, 000	
				

横浜市公共基準点成果表・点の記

測地成果2011

点 名	698 (十日市場中学校)		1/2, 500 図名	IX LD72-4 十日市場 (38)
所 在 地	緑区十日市場町1 5 0 1 - 4 2		TEL : 045 (981) 0360	
所 有 者	横浜市 原則使用禁止 (やむを得ず使用する場合は所有者の承諾を得てください)			
設 置 年 月	平成 17 年 10 月 (平成24年1月 改測)		設置法	屋上
備 考	視準点の名称に※印のあるものはGPS測量による観測点 「この測量成果は、国土地理院長の承認及び助言を得て同院所管の測量標及び測量成果を使用して得たものである (承認番号) 平23 関公第499号」			
m ° ′ ″ X = - 52934. 379 B = 35 31 20. 7974 Y = - 29111. 530 L = 139 30 44. 4651 H = 63. 872 縮尺係数 = 0. 999910 ジオイド高 37. 210				
視 準 点 の 名 称		平 均 方 向 角	距 離 の 真 数	備 考
		° ′ ″	m	
真北方向角		0 11 11		
1	※ 697	16 10 52	592. 917	視通不可
2	※ 599	98 10 59	1304. 778	視通不可
3	※ 409	118 24 9	1491. 999	視通不可
4	※ 411	143 12 16	1518. 541	視通不可
5	※ 413	197 12 13	1034. 010	視通不可
6	※ 420	249 50 44	527. 907	
7	※ 739	293 38 52	955. 012	視通不可
詳 細 図		案内図 (LD72-4-12) 1/10, 000		

横浜市公共基準点成果表・点の記

測地成果2011

点 名	699 (新吉田小学校)	1/2, 500 図名	IX LD75-1 新吉田 (33)	
所 在 地	港北区新吉田東 6 丁目 4 4 - 1 TEL : 045 (542) 4814			
所 有 者	横浜市 ※原則使用禁止 (やむを得ず使用する場合は所有者の承諾を得てください)			
設 置 年 月	平成 17 年 10 月 (平成24年1月 改測)	設置法	屋上	
備 考	視準点の名称に※印のあるものはGPS測量による観測点 「この測量成果は、国土地理院長の承認及び助言を得て同院所管の測量標及び 測量成果を使用して得たものである (承認番号) 平23 関公第499号」			
m ° ′ ″ X = - 51172. 755 B = 35 32 18. 8032 Y = - 19591. 375 L = 139 37 2. 1960 H = 18. 639 縮尺係数 = 0. 999905 ジオイド高 36. 566				
視 準 点 の 名 称		平 均 方 向 角	距 離 の 真 数	備 考
真北方向角		° ′ ″	m	
1	※ 522	0 7 32		視通不可
2	※ 521	9 39 49	934. 160	
3	※ 779	60 27 2	599. 169	
4	※ 486	166 14 1	878. 138	
5	※ 489	228 54 42	873. 087	
6	※ 519	276 35 14	1275. 677	
		320 0 37	851. 587	視通不可
詳 細 図		案内図 (LD75-1-2) 1/10, 000		