
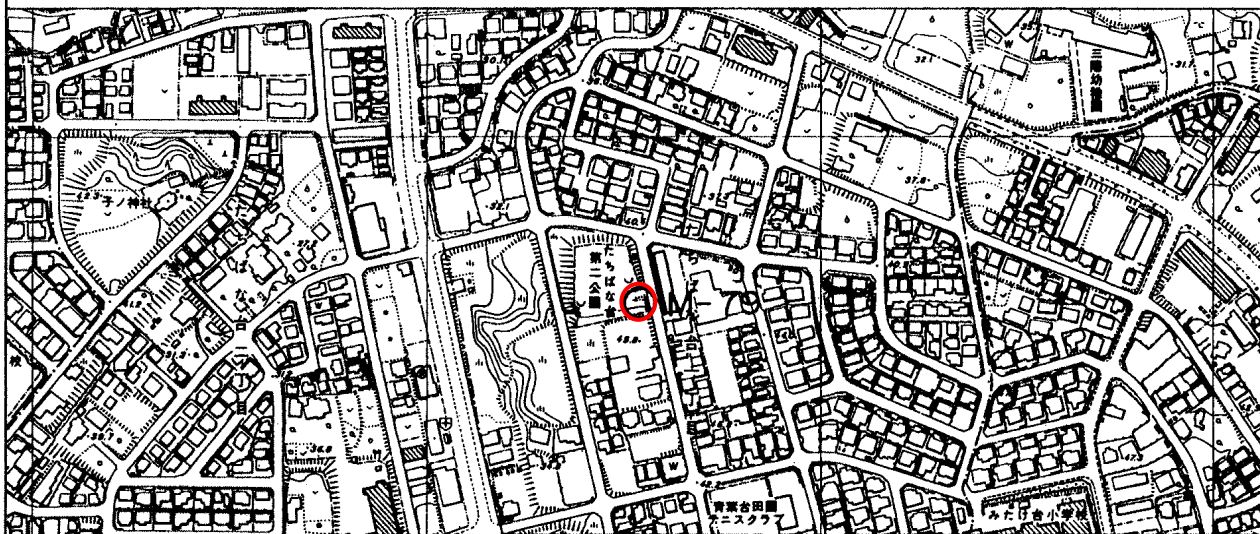


標 識 番 号	M - 79		
所 在 地	青葉区たちばな台1-12-7 たちばな台第2公園		
敷地所有者	横 浜 市	地 目	公 有 地
標 識 種 類	標石 ・ 金属標	埋 設	地上 ・ 地中
隣 接 点 と の 離 距	M-78 M-79 M-56 ○ ○ ○ 0.741 km 1.227 km		

〔詳細図〕

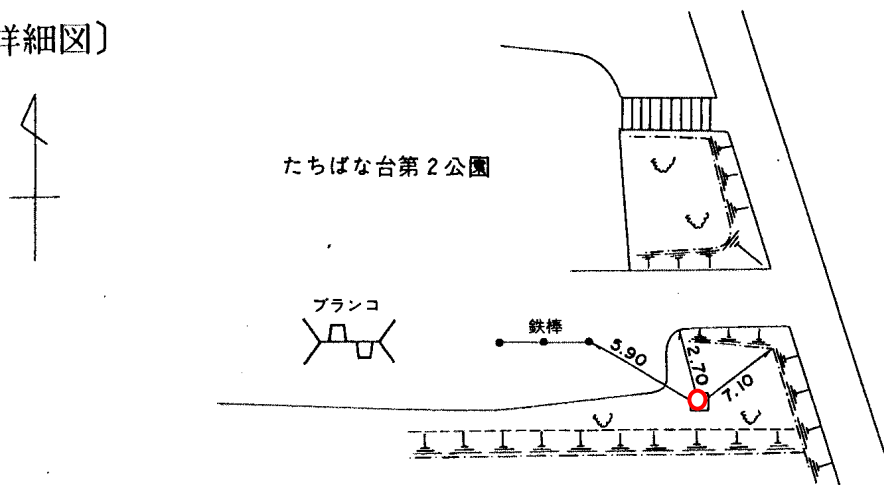

〔備考〕

昭和 57 年 12 月 6 日設置