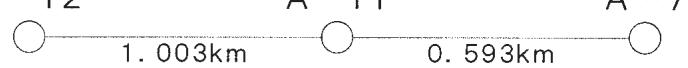
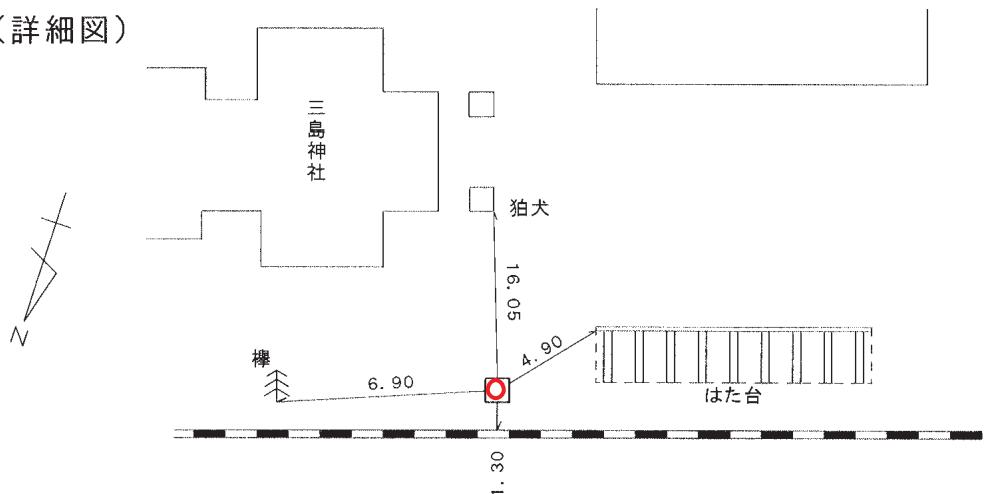
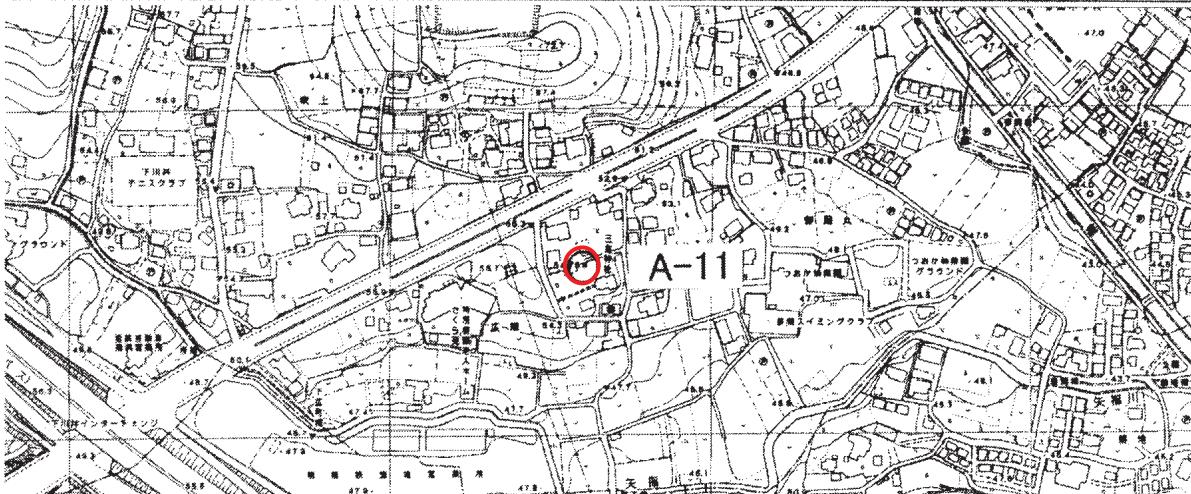


標識番号	A-11		
所在地	旭区下川井町335 三嶋神社		
敷地所有者		地目	境内地
標識種類	標石・ <input checked="" type="checkbox"/> 金属標	埋設	地上・ <input checked="" type="checkbox"/> 地中
隣接点との距離	A-12 A-11 A-7 		
(詳細図)			
			
(備考)	昭和 47年 12月 1日設置		