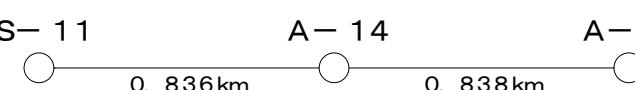
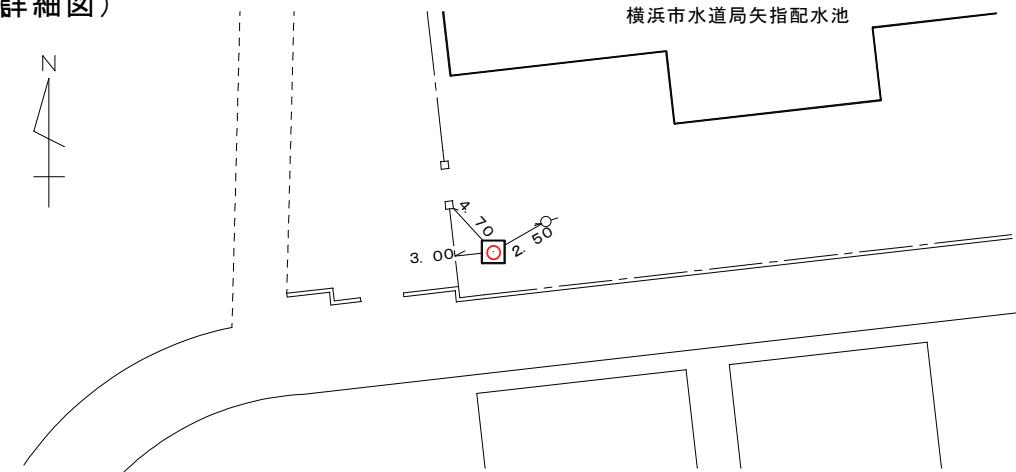


標識番号	A - 14					
所在地	旭区矢指町 1227 水道局 矢指配水池					
敷地所有者	横浜市	地目	宅地			
標識種類	標石・金属標	埋設	地上・地中			
隣接点との距離	S-11 A-14 A-13 					
詳細図) 						
						
(備考)	昭和 62 年 2 月 20 日設置					