
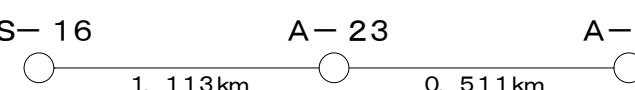


標識番号	A - 23		
所在地	旭区善部町 67-3		
敷地所有者	神明社	地目	境内地
標識種類	標石・金属標	埋設	地上・地中
隣接点との距離	S-16 A-23 A-22 		

詳細図)

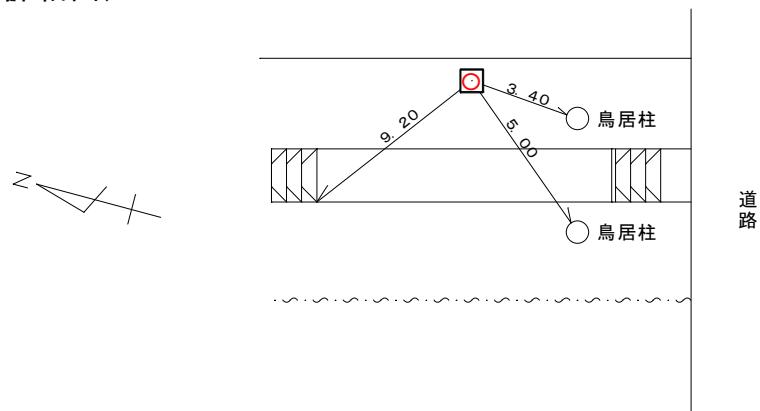

(備考)

昭和 49 年 12 月 1 日設置