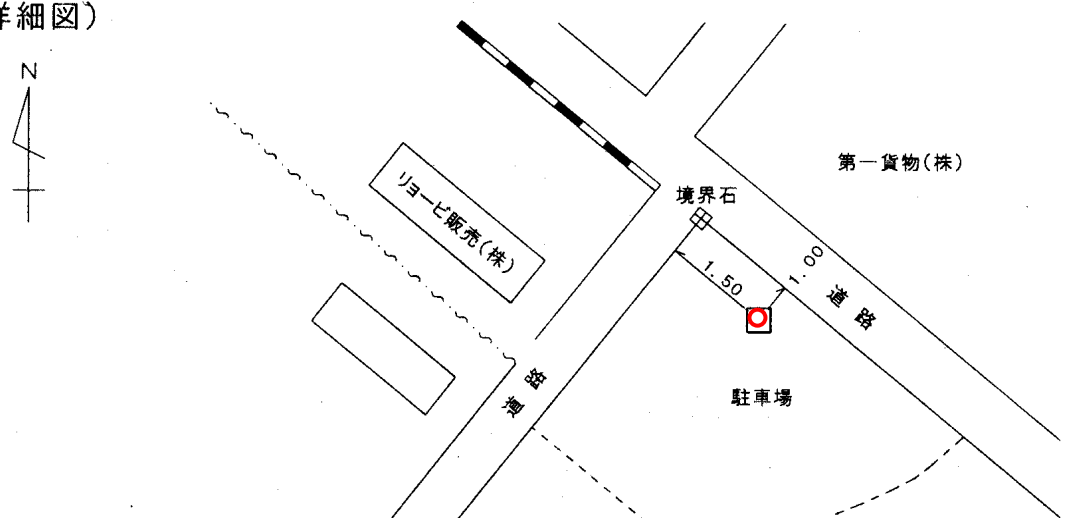
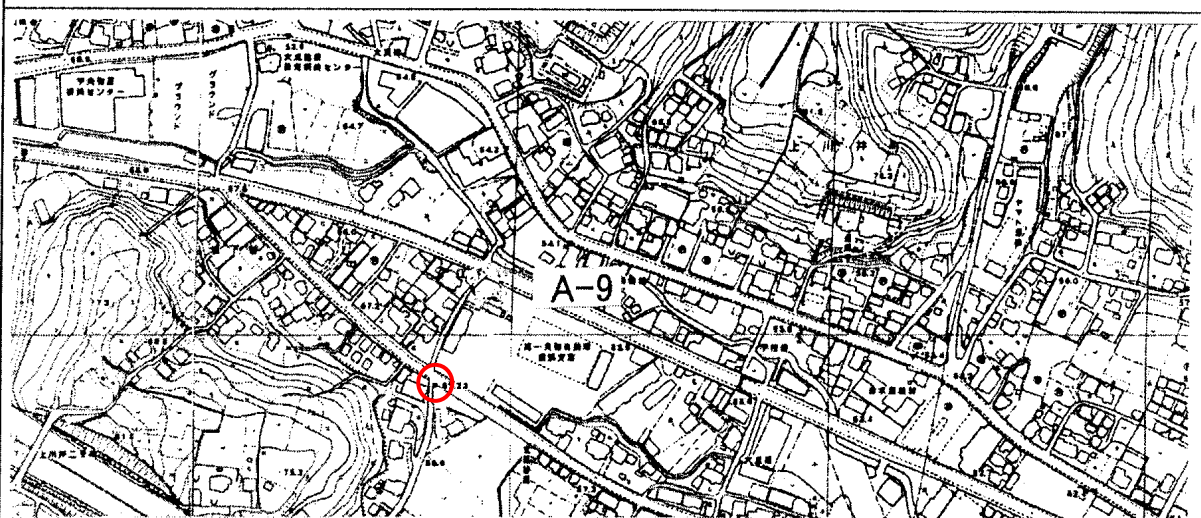


標 識 番 号	A - 9					
所 在 地	旭区上川井町320-1					
敷地所有者		地 目	宅 地			
標 識 種 類	標 石・金属標	埋 設	地上・地中			
隣 接 点 と の 距 離	A-8 ○ A-9 ○ 016-013 ○ 0.83km 0.62km					
(詳細図) 						
						
(備考)	昭和 47 年 12 月 1 日設置					