
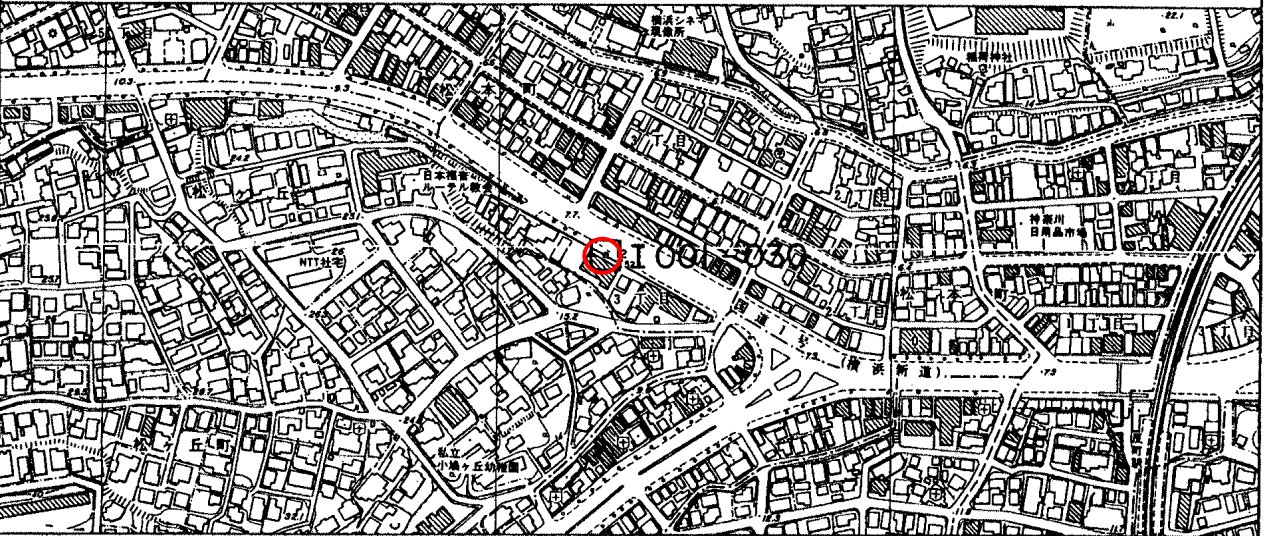


標識番号	I 001-030		
所在地	神奈川県松本町3-21-6地先		
敷地所有者	建設省	地目	公衆用道路
標識種類	標石 • 金属標	埋設	地上 • 地中
隣接点との距離			

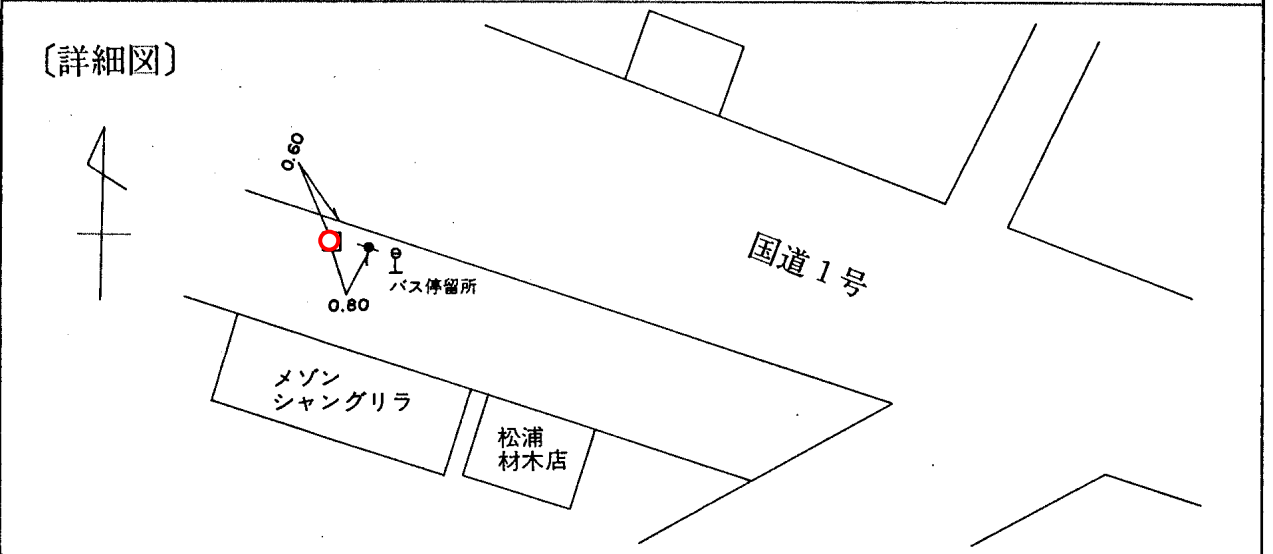

〔備考〕 昭和 42 年 1 月 1 日設置