
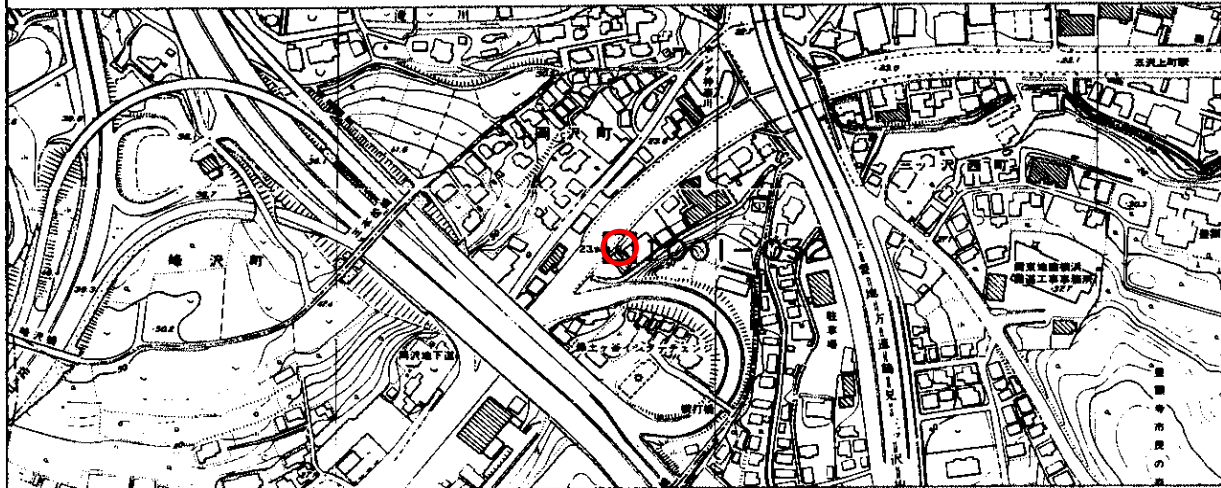


標識番号	I001-032		
所在地	保土ヶ谷区岡沢町98-1		
敷地所有者	シティハウス三ツ沢上町	地目	宅地
標識種類	標石 • <b>金属標</b>	埋設	<b>地上</b> • 地中
隣接点との距離			

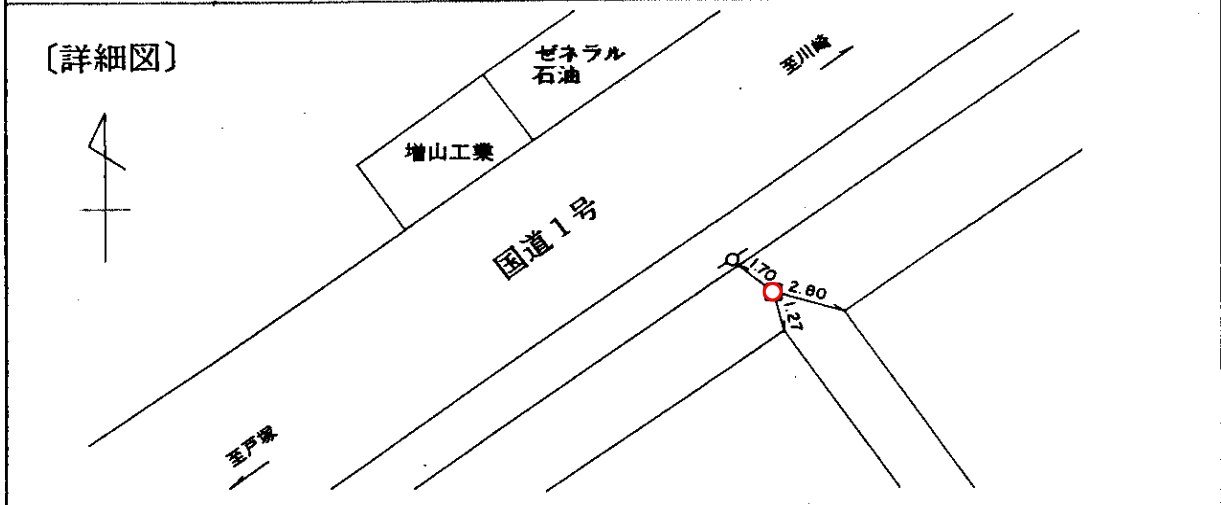

[備考]                      昭和                      年                      月                      日設置