
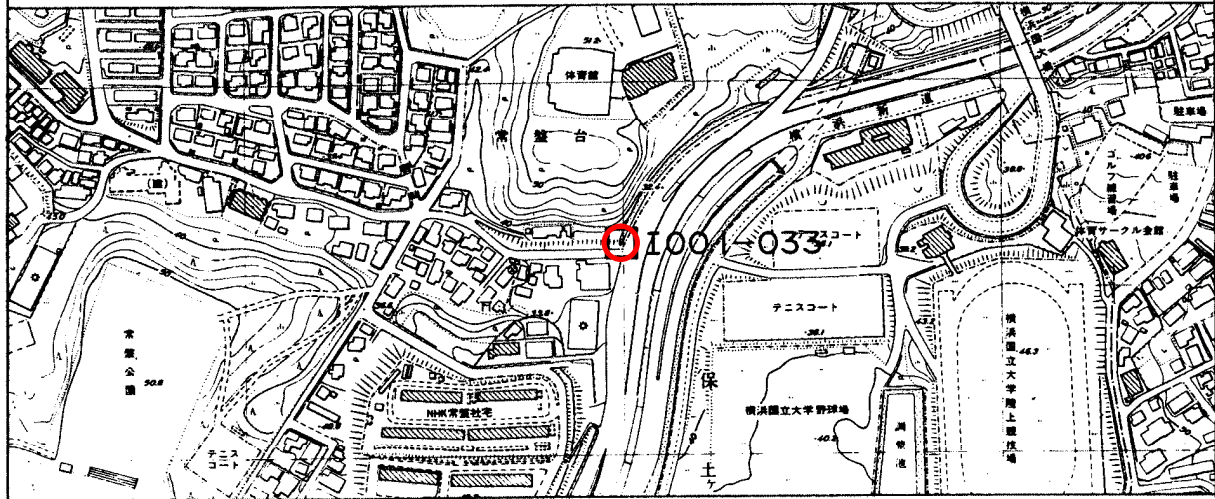


標識番号	I001-033		
所在地	保土ヶ谷区常盤台 22先		
敷地所有者	建設省	地目	公衆用道路
標識種類	標石 • 金属標	埋設	地上 • 地中
隣接点との距離			

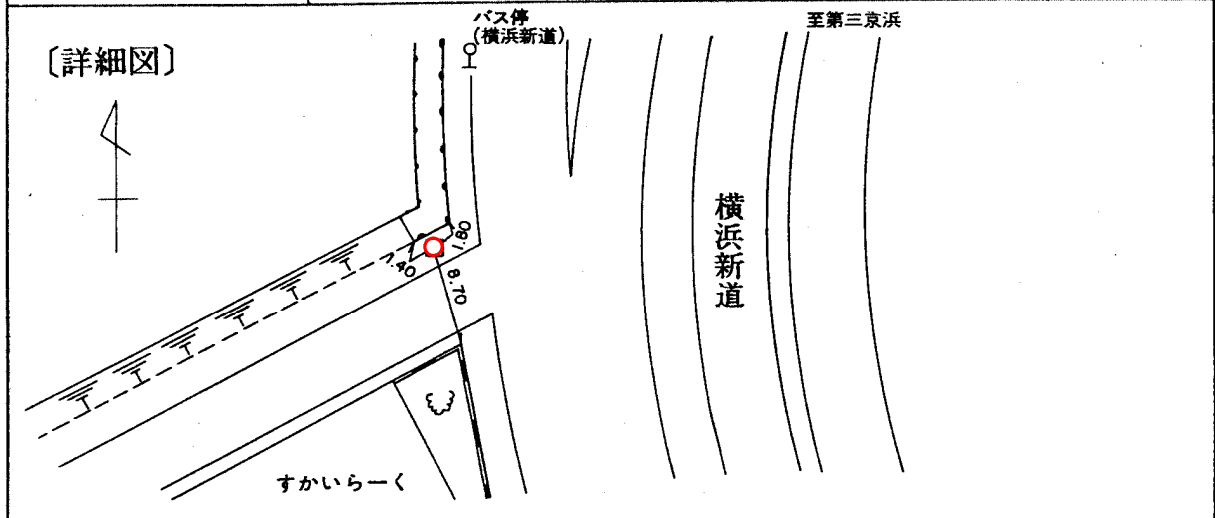

[備考] 昭和 63 年 月 日設置