
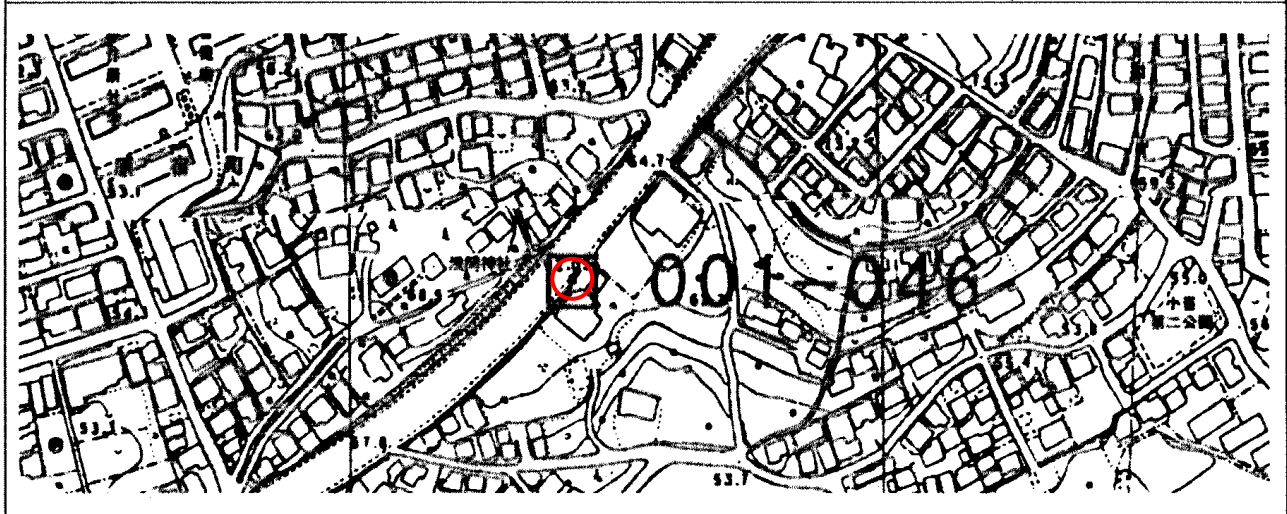


標 識 番 号	001-046											
所 在 地	戸塚区原宿2-31 鈴木康夫宅前											
敷地所有者	建 設 省	地 目	道 路									
標 識 種 類	標 石・金属標	埋 設	地上・地中									
隣 接 点 と の 距 離	<table style="width: 100%; border-collapse: collapse;"> <tr> <td style="text-align: center; width: 33%;">I 35-1</td> <td style="text-align: center; width: 33%;">001-046</td> <td style="text-align: center; width: 33%;">001-047</td> </tr> <tr> <td style="text-align: center;">○</td> <td style="text-align: center;">○</td> <td style="text-align: center;">○</td> </tr> <tr> <td colspan="2" style="text-align: center;">0.344km</td> <td style="text-align: center;">0.983km</td> </tr> </table>			I 35-1	001-046	001-047	○	○	○	0.344km		0.983km
I 35-1	001-046	001-047										
○	○	○										
0.344km		0.983km										

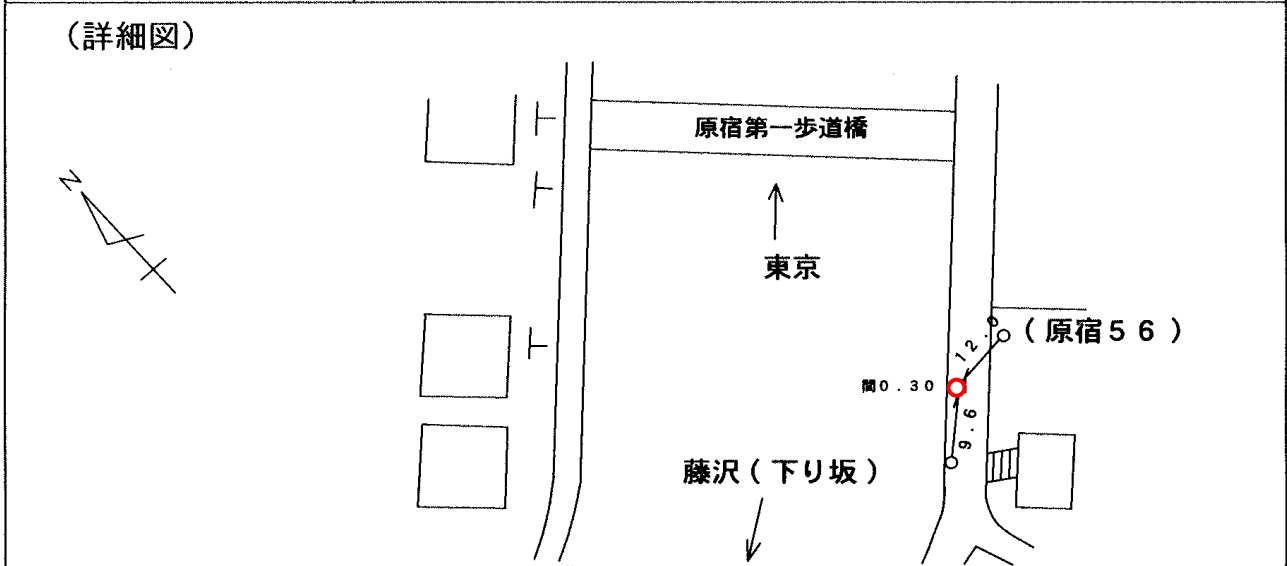

(備考) 昭和 47 年 12 月 1 日設置