


標識番号	015-022		
所在地	鶴見区鶴見中央四丁目 33 番 5 地先		
敷地所有者	国土交通省	地目	公衆用道路
標識種類	標石 ・ 金属標	埋設	地上 ・ 地中
隣接点との距離			

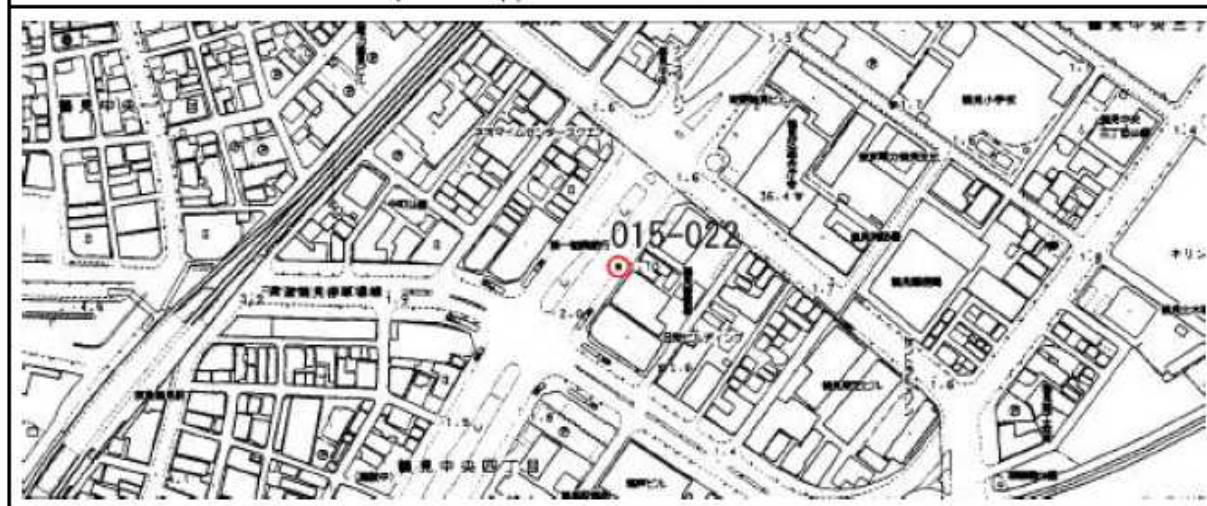

【備考】
昭和 42 年 1 月 1 日設置