


標識番号	I 015-023		
所在地	横浜市鶴見区中央五丁目 26-2 先		
敷地所有者	建設省	地目	公衆用道路
標識種類	標石 • 金属標	埋設	地上 • 地中
隣接点との距離			

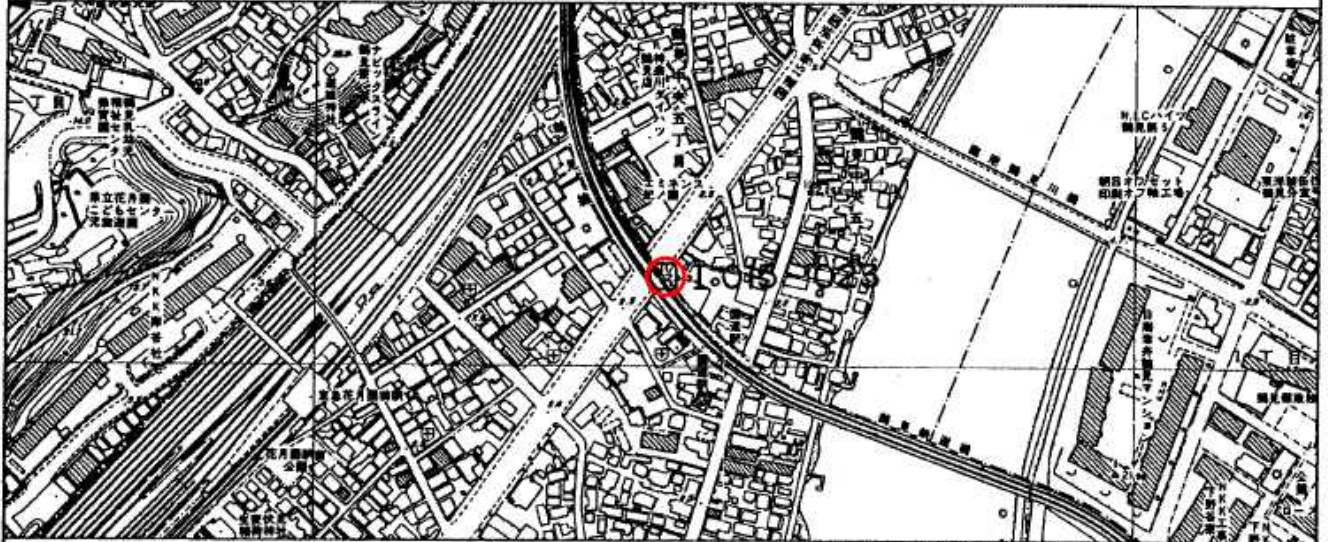

[備考] 昭和 42 年 1 月 1 日設置

改埋