
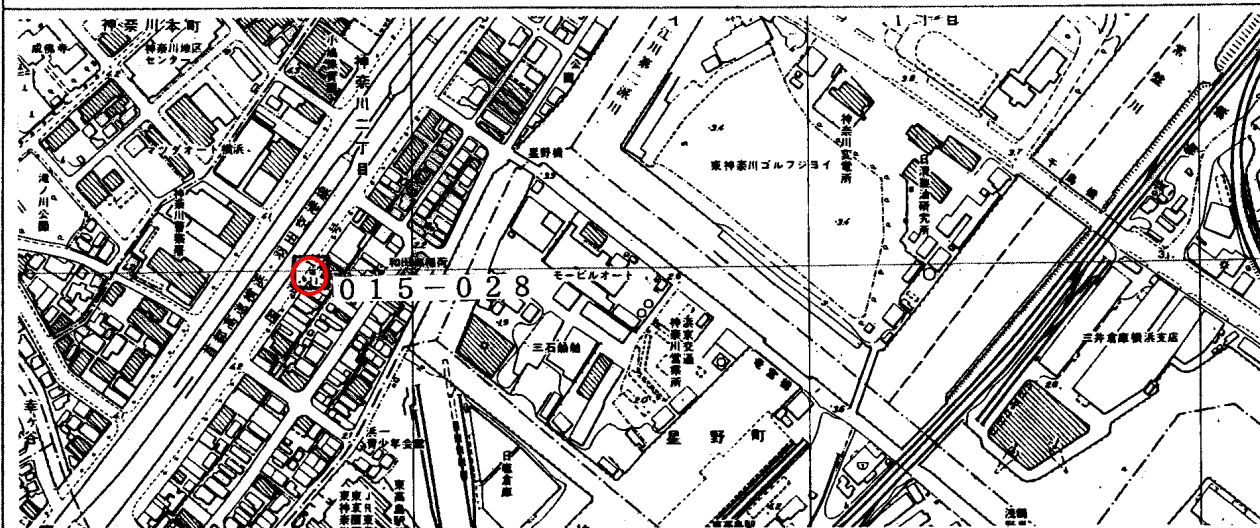


標識番号	015-028		
所在地	神奈川県神奈川2-10-10地先 (皆川釣具店前)		
敷地所有者	建設省	地目	公衆用道路
標識種類	標石・ <b>金属標</b>	埋設	<b>地上</b> ・地中
隣接点との距離			

〔詳細図〕

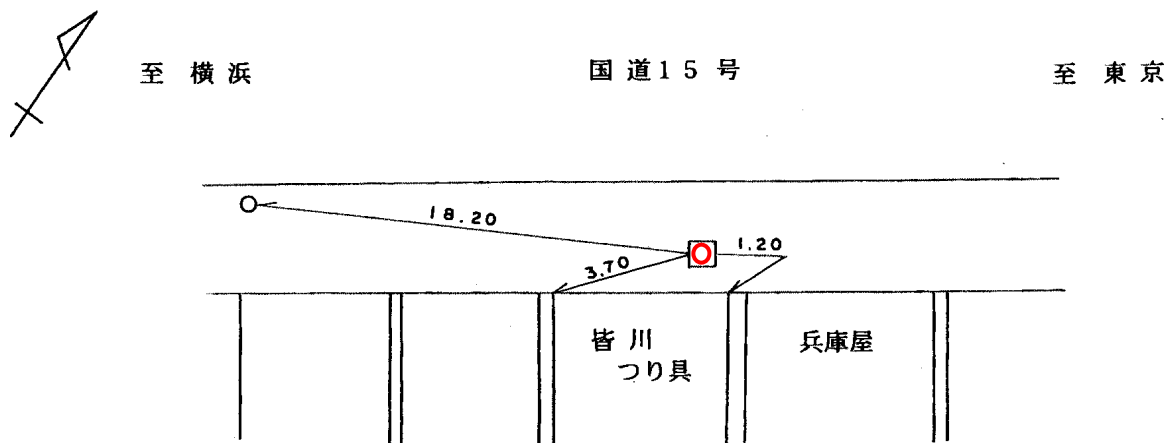

〔備考〕

昭和42年1月1日設置