
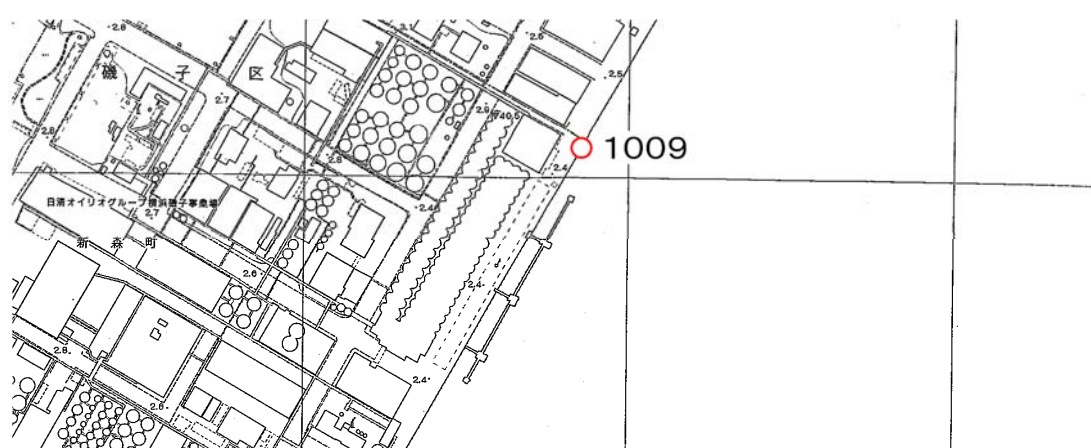


標識番号	1009		
所在地	磯子区新森町1 (日清オイリオグループ(株)横浜磯子事業場)		
敷地所有者	日清製油 K.K	地目	護岸
標識種類	標石・ <b>金属標</b>	埋設	<b>地上</b> ・地中
隣接点との距離			

[詳細図]

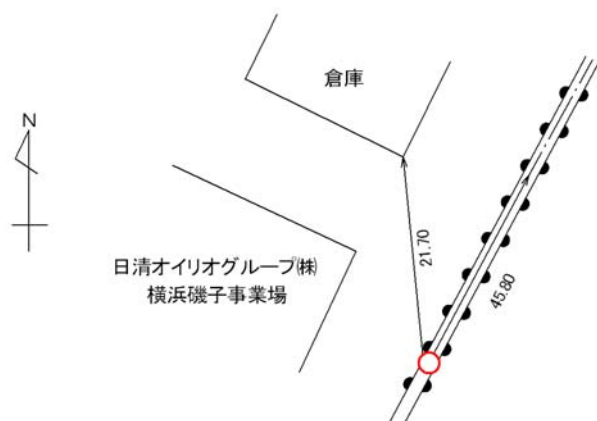

[備考]

昭和40年1月1日設置