


標識番号	103		
所在地	神奈川県恵比須町 8		
敷地所有者	昭和電工KK	地目	宅地
標識種類	標石 • 金属標	埋設	地上 • 地中
隣接点との距離			

〔詳細図〕

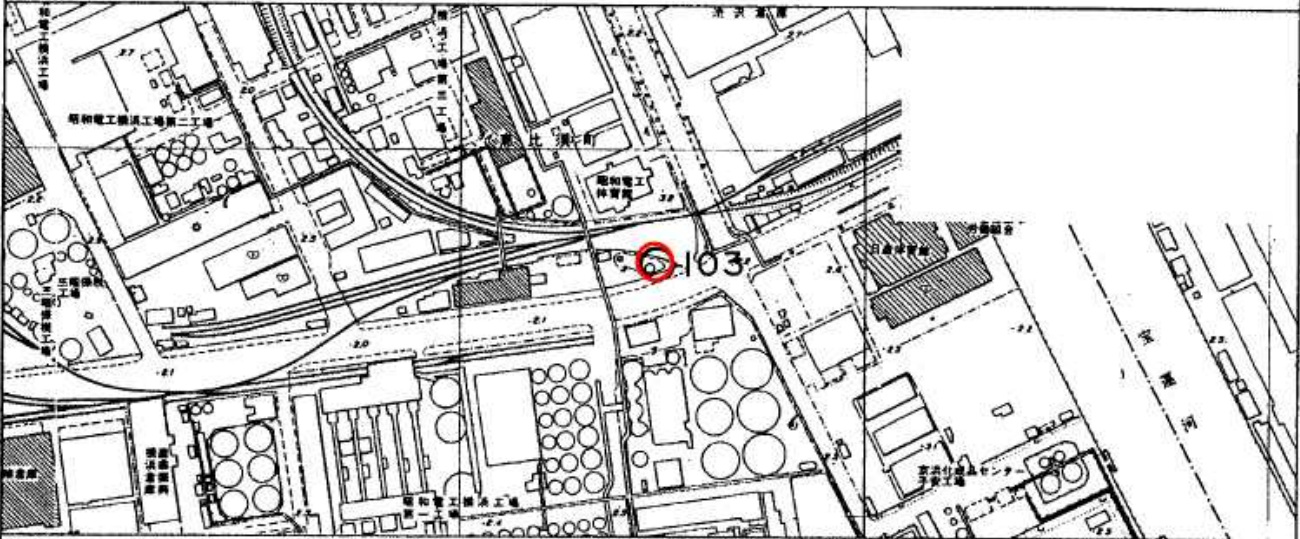

〔備考〕

昭和 34 年 4 月 1 日設置