
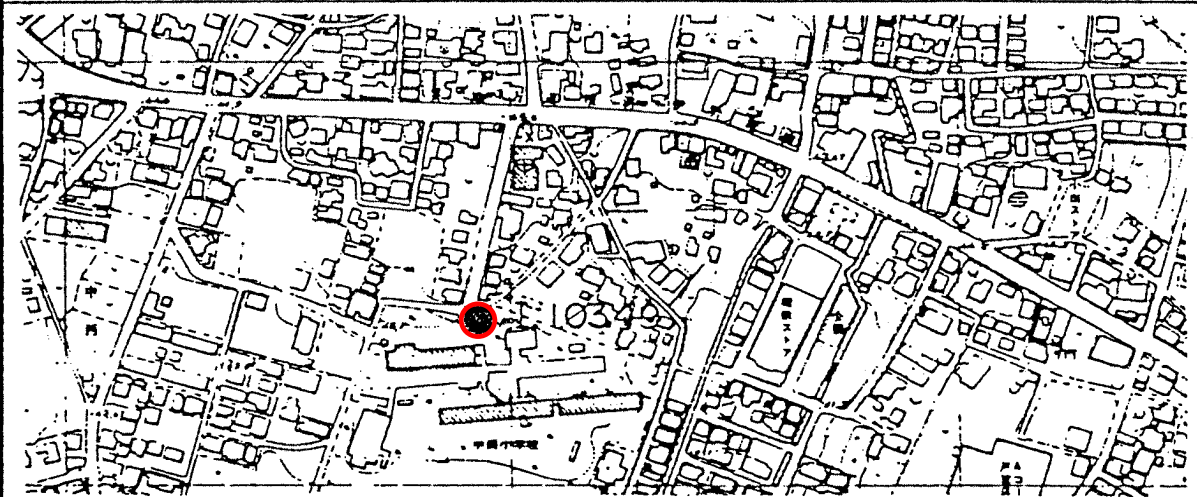


標識番号	I - 1 0 3 4 9		
所在地	泉区中田南四丁目4-1 中田小学校		
敷地所有者	横浜市	地目	公有地
標識種類	標石・金属標	埋設	地上・地中
隣接点との距離			

(詳細図)

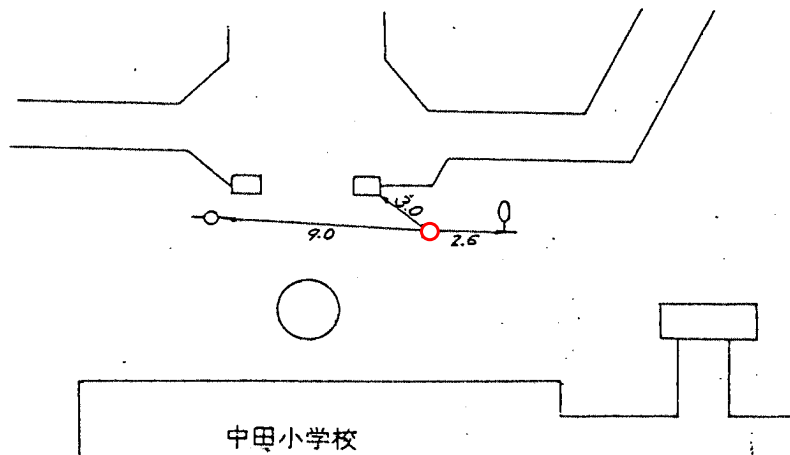

(備考)

昭和 4 7 年 1 2 月 1 日設置