
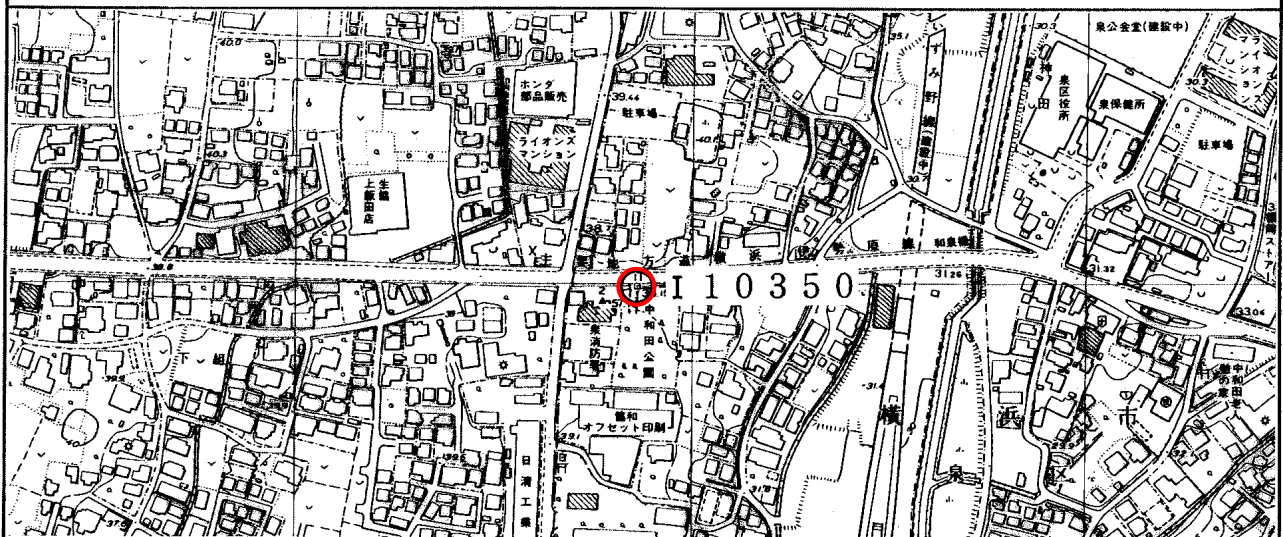


標識番号	I 10350		
所在地	泉区和泉中央南5-1 (中和田公園入口)		
敷地所有者	横浜市	地目	公園
標識種類	標石・ 金属標	埋設	地上・ 地中
隣接点との距離	<p style="text-align: center;"> T-27 I 10350 T-7 ○──────────○──────────○ 0.570km 1.285km </p>		

〔詳細図〕

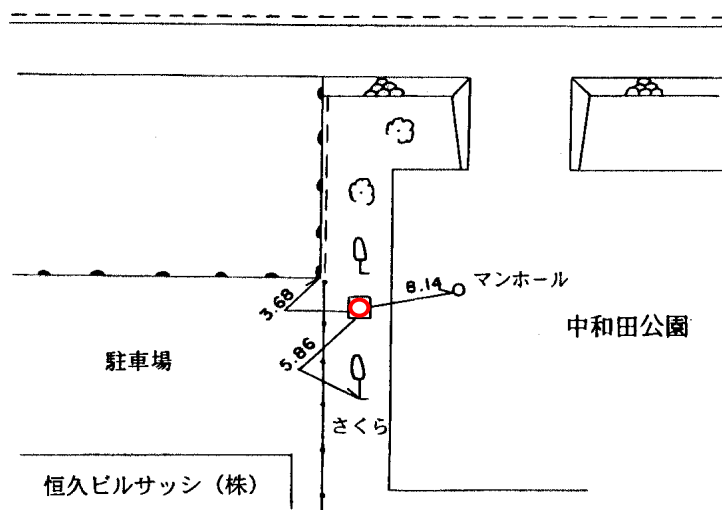

〔備考〕

昭和 47 年 12 月 1 日 設置
平成 9 年 7 月 23 日 移設