
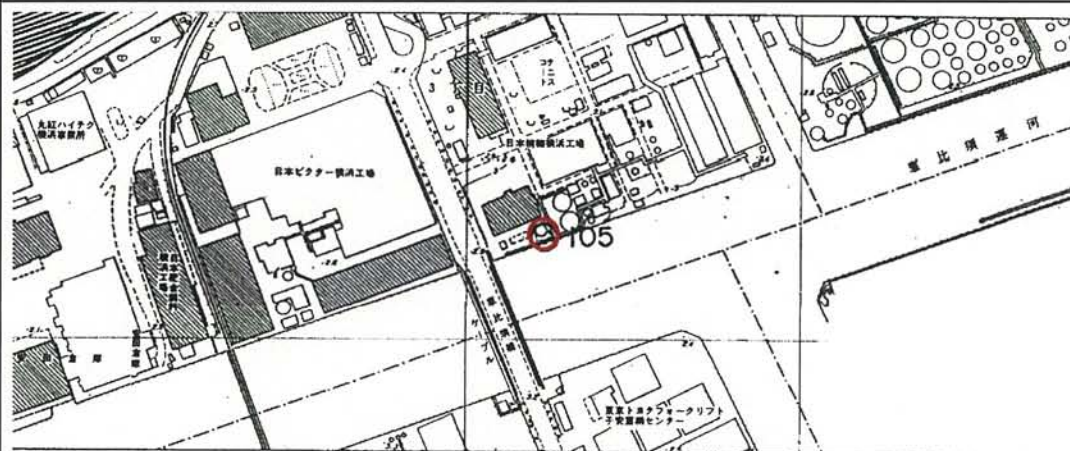


標識番号	105		
所在地	神奈川県守屋町三丁目13		
敷地所有者	千代田化工建設㈱	地目	宅地
標識種類	標石・ 金属標	埋設	地上・ 地中
隣接点との距離			

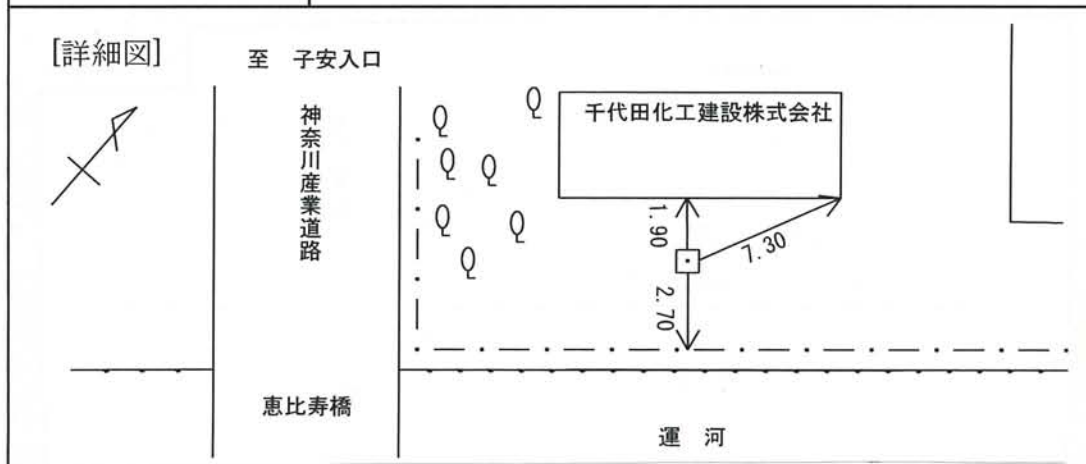

[備考] 昭和 61 年 3 月 6 日 設置