


標 識 番 号	I-10829		
所 在 地	南区通町3丁目72 中島宅前		
敷地所有者	横 浜 市	地 目	道 路
標 識 種 類	標 石・ <u>金属標</u>	埋 設	地上・ <u>地中</u>
隣 接 点 と の 距 離	<p>729 I-10829</p> <p style="text-align: center;">○—————○ 0.633km</p>		

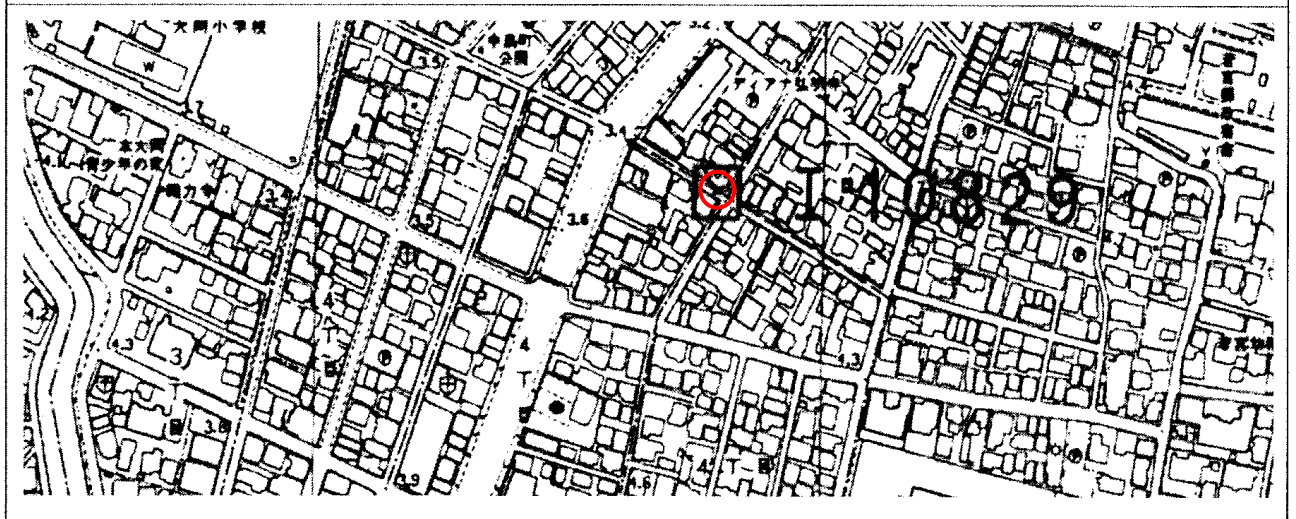

(備考) 昭和 45 年 1 月 1 日設置