


| | | | |
|---------|---------------|----|-------|
| 標識番号 | I 10831 | | |
| 所在地 | 港南区笹下二丁目 4-23 | | |
| 敷地所有者 | | 地目 | 畑 |
| 標識種類 | 標石・金属標 | 埋設 | 地上・地中 |
| 隣接点との距離 | | | |

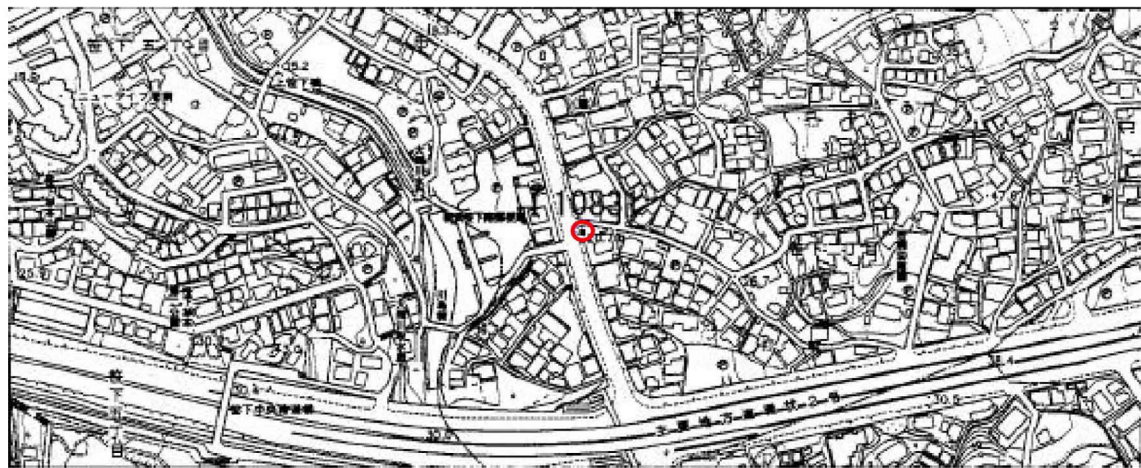

【備考】
昭和51年12月1日設置