
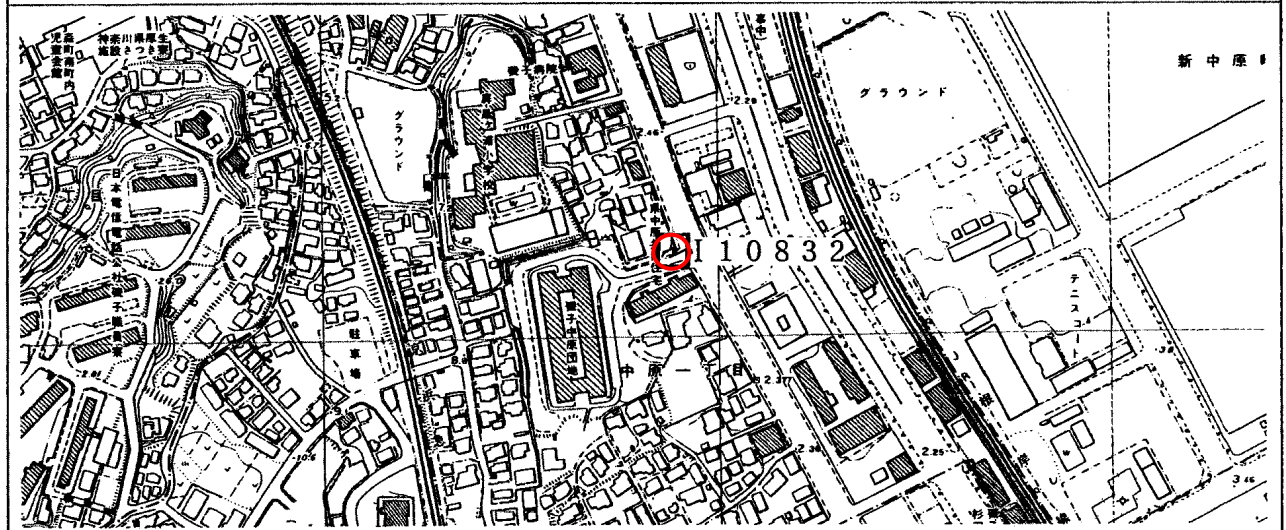


標 識 番 号	I 1 0 8 3 2											
所 在 地	磯子区森3-10-12 (県営中原高層住宅前)											
敷地所有者	建設省	地 目	公衆用道路									
標 識 種 類	標石 ・ 金属標	埋 設	地上 ・ 地中									
隣接点との距離	<table style="width: 100%; border-collapse: collapse;"> <tr> <td style="text-align: center;">I 1 0 8 3 1</td> <td style="text-align: center;">I 1 0 8 3 2</td> <td style="text-align: center;">4 0 9</td> </tr> <tr> <td style="text-align: center;">○</td> <td style="text-align: center;">○</td> <td style="text-align: center;">○</td> </tr> <tr> <td colspan="2" style="text-align: center;">1. 9 3 6 km</td> <td style="text-align: center;">1. 4 5 4 km</td> </tr> </table>			I 1 0 8 3 1	I 1 0 8 3 2	4 0 9	○	○	○	1. 9 3 6 km		1. 4 5 4 km
I 1 0 8 3 1	I 1 0 8 3 2	4 0 9										
○	○	○										
1. 9 3 6 km		1. 4 5 4 km										

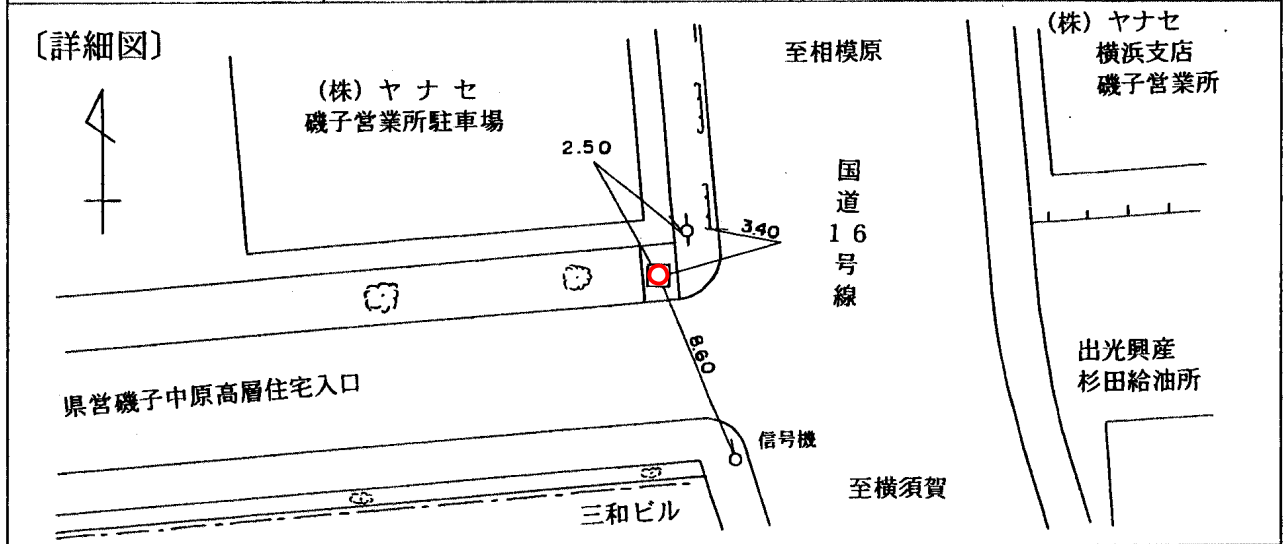

〔備考〕 昭和 5 3 年 1 2 月 1 日 移設