
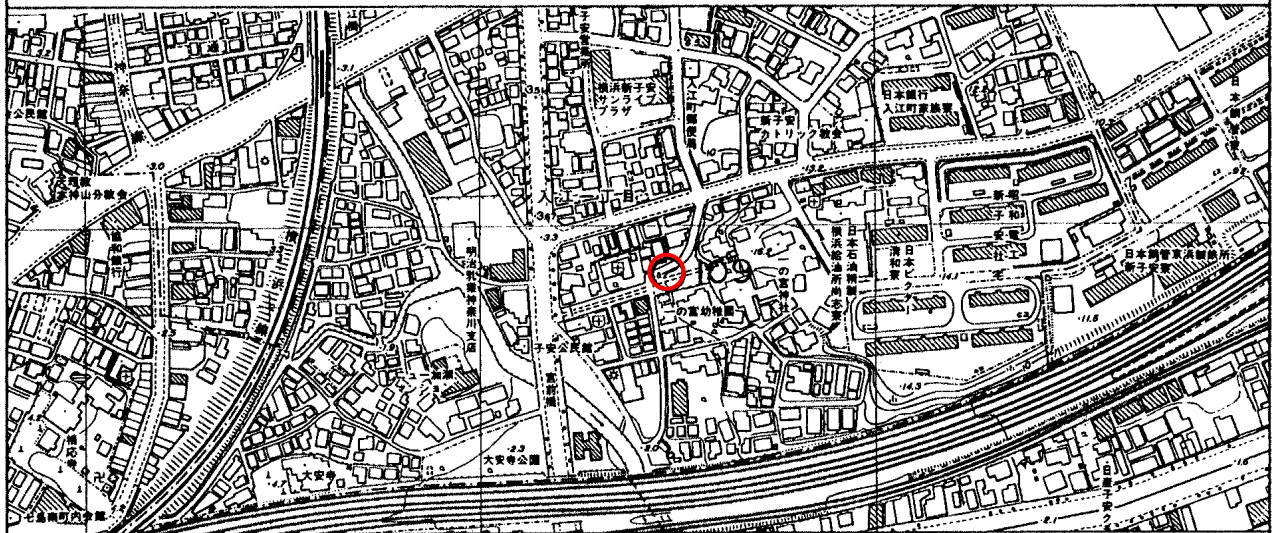


標識番号	109		
所在地	神奈川県入江1-13-16 一の宮神社		
敷地所有者	一の宮神社	地目	境内地
標識種類	標石 • 金属標	埋設	地上 • 地中
隣接点との距離			

〔詳細図〕

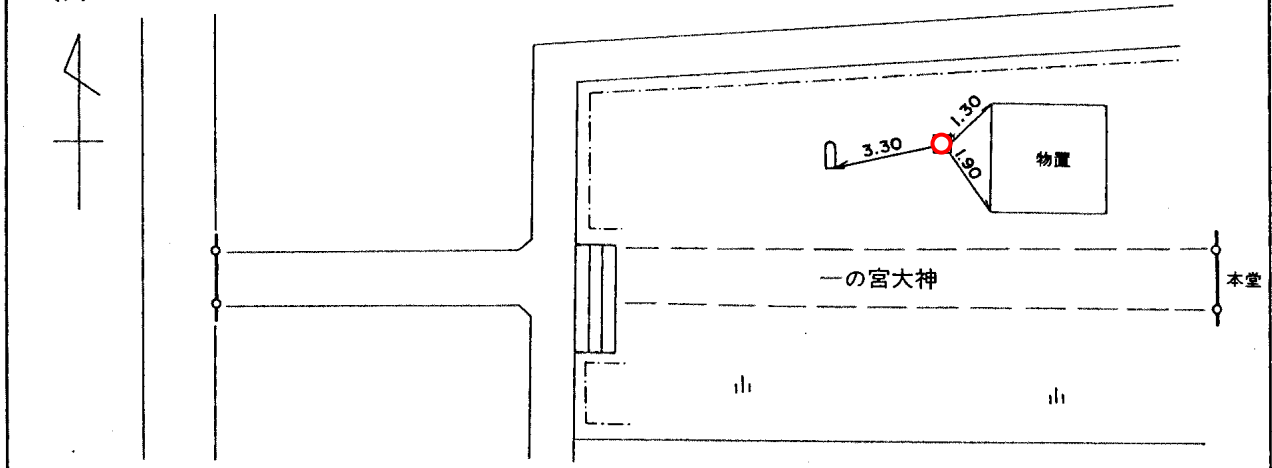

〔備考〕

昭和 35 年 4 月 1 日設置