


標識番号	110		
所在地	神奈川県横浜市子安台1-7 子安台第二公園		
敷地所有者	横浜市	地目	公有地
標識種類	標石 • 金属標	埋設	地上 • 地中
隣接点との距離			

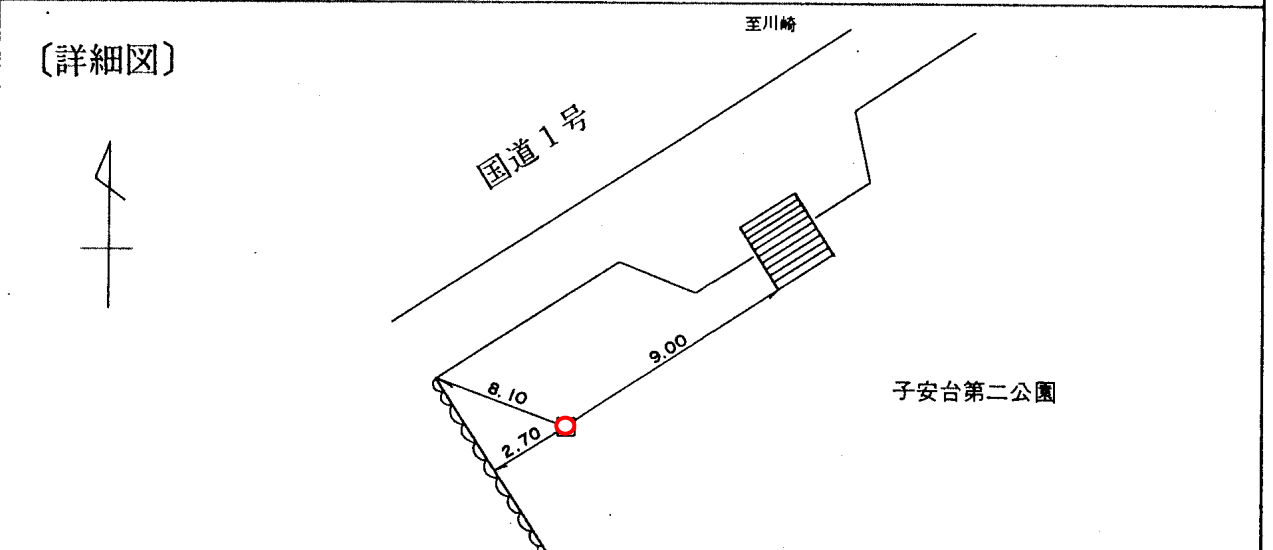

(備考) 昭和 51 年 12 月 日移設