
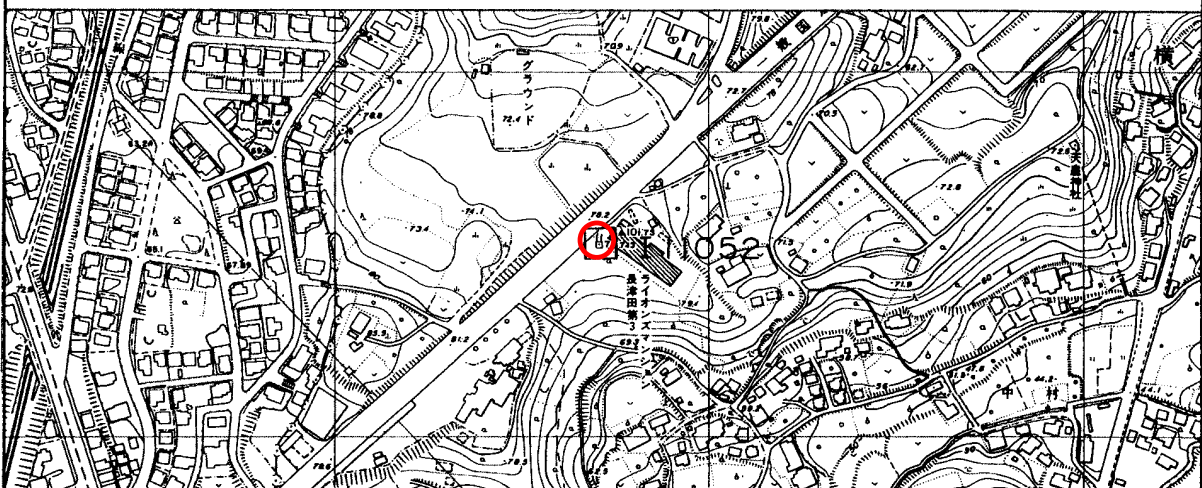


標識番号	I11052		
所在地	緑区長津田町4199-1		
敷地所有者	国土交通省	地目	公衆用道路
標識種類	標石 • 金属標	埋設	地上 • 地中
隣接点との距離			

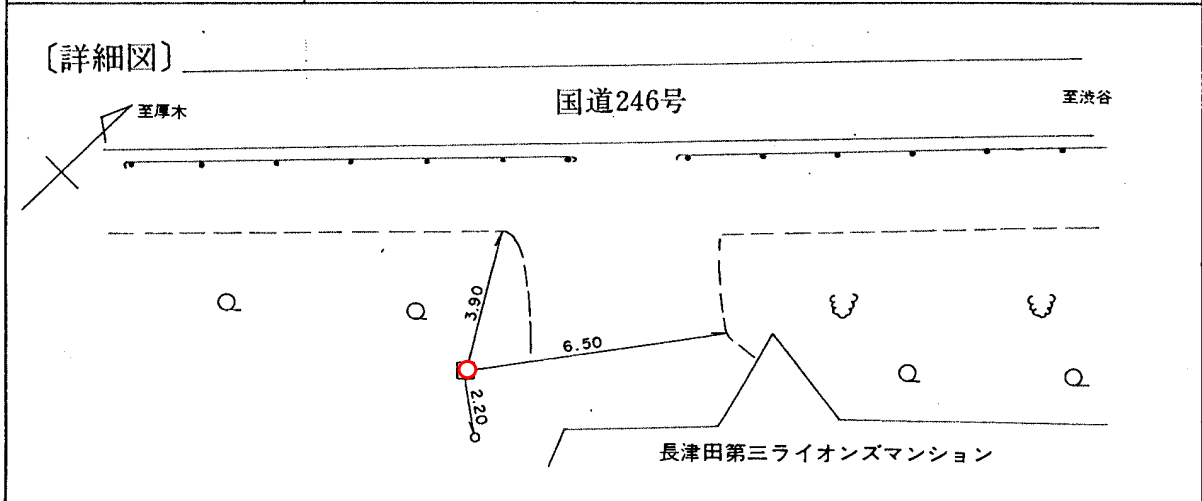

[備考] 昭和 46 年 12 月 1 日設置