
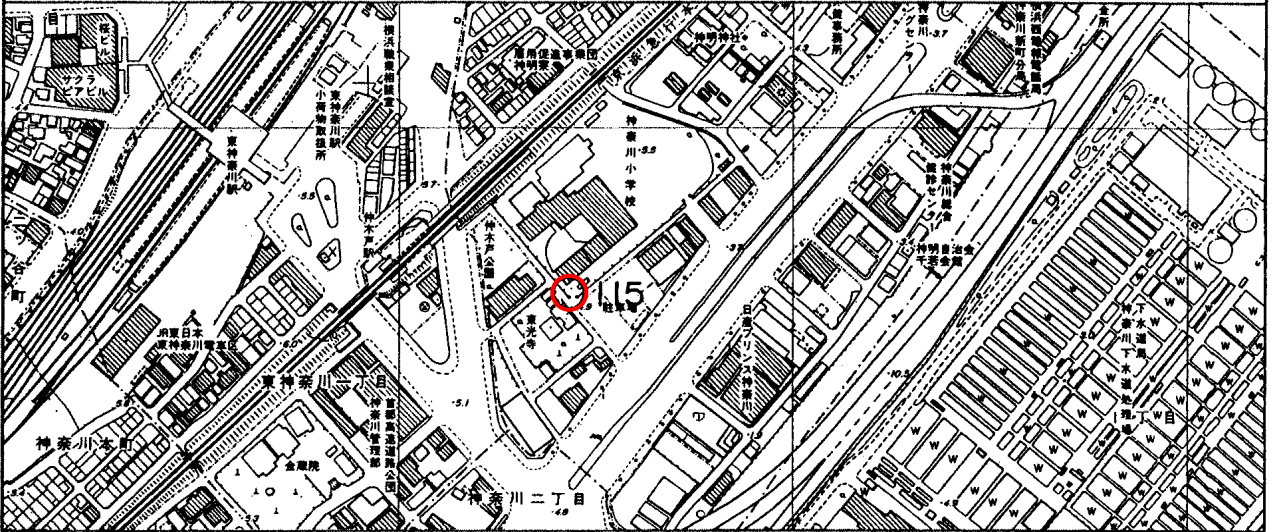


標識番号	115		
所在地	神奈川県東神奈川2-35-1 神奈川小学校		
敷地所有者	横浜市	地目	公有地
標識種類	標石 • <b>金属標</b>	埋設	地上 • <b>地中</b>
隣接点との距離			

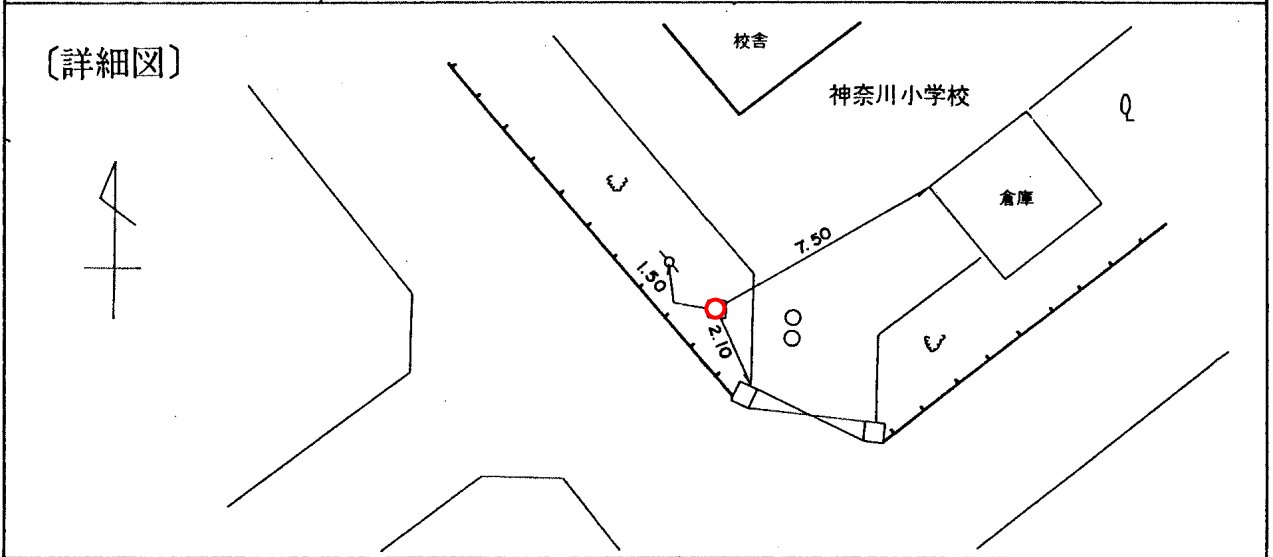

(備考) 昭和 35 年 4 月 1 日設置  
昭和 55 年 12 月 日移設