
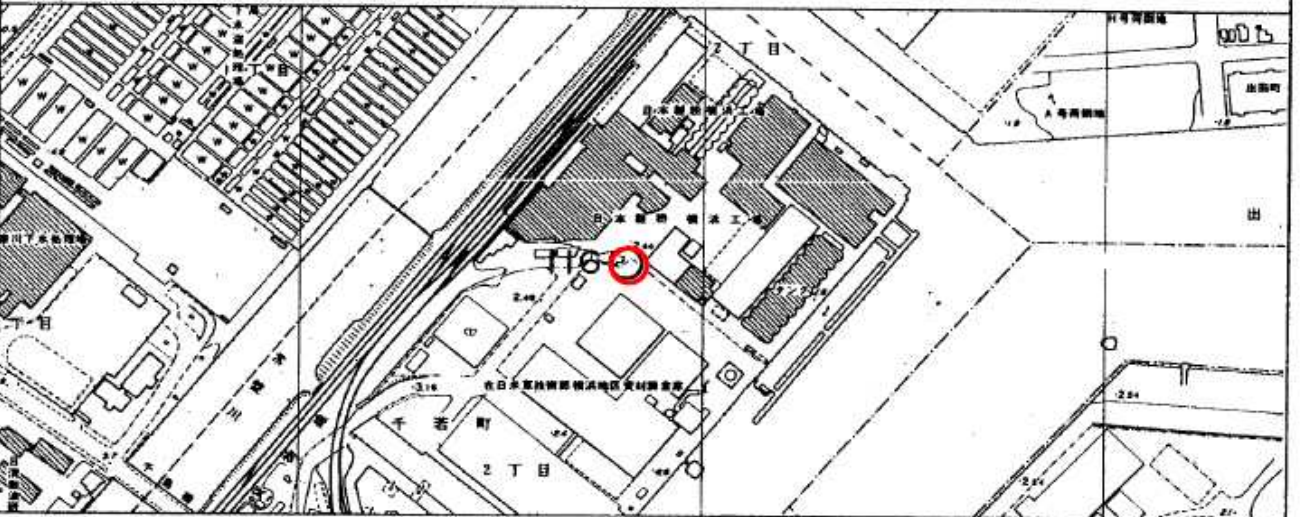


標識番号	116		
所在地	横浜市神奈川区千若町二丁目 1-12 日本製粉(株)		
敷地所有者	日本製粉KK	地目	宅地
標識種類	標石 • 金属標	埋設	地上 • 地中
隣接点との距離			

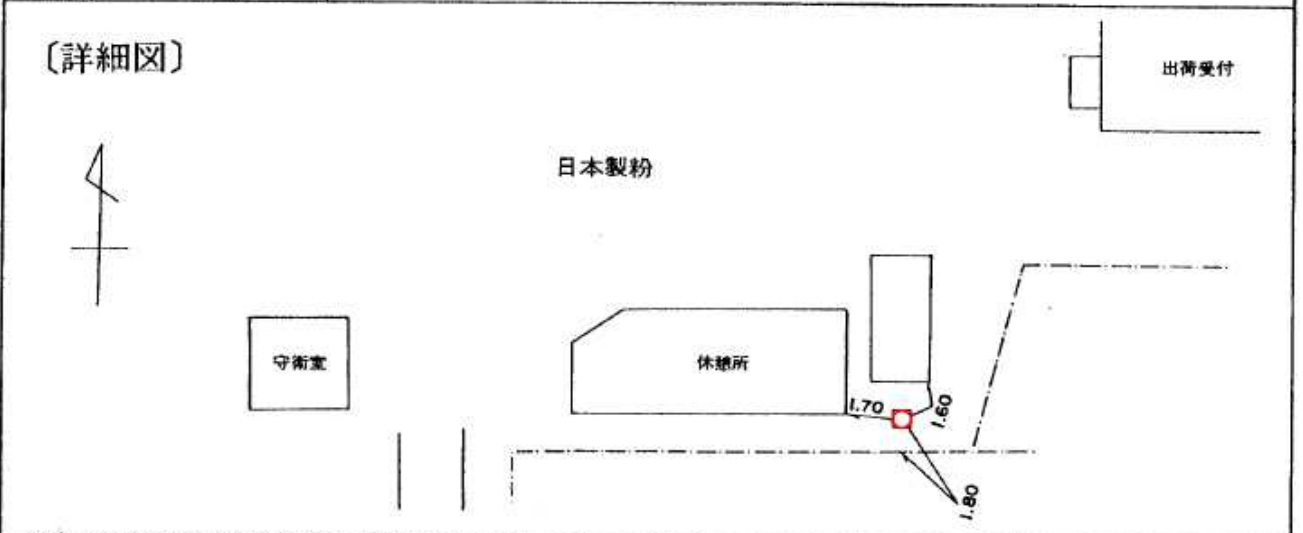

〔備考〕 昭和 35 年 4 月 1 日設置