
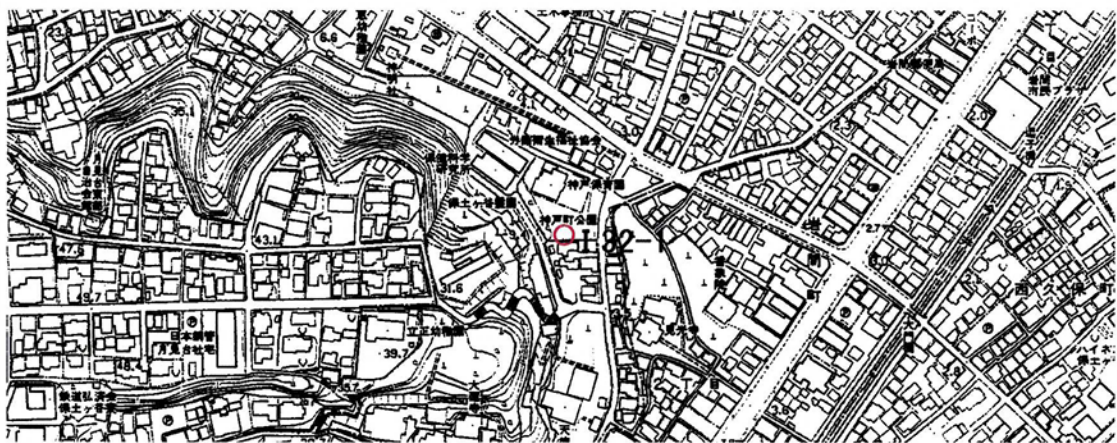


標識番号	I32-1		
所在地	保土ヶ谷区神戸町 104-2		
敷地所有者	横浜市	地目	公園
標識種類	標石・金属標	埋設	地上・地中
隣接点との距離			

【詳細図】

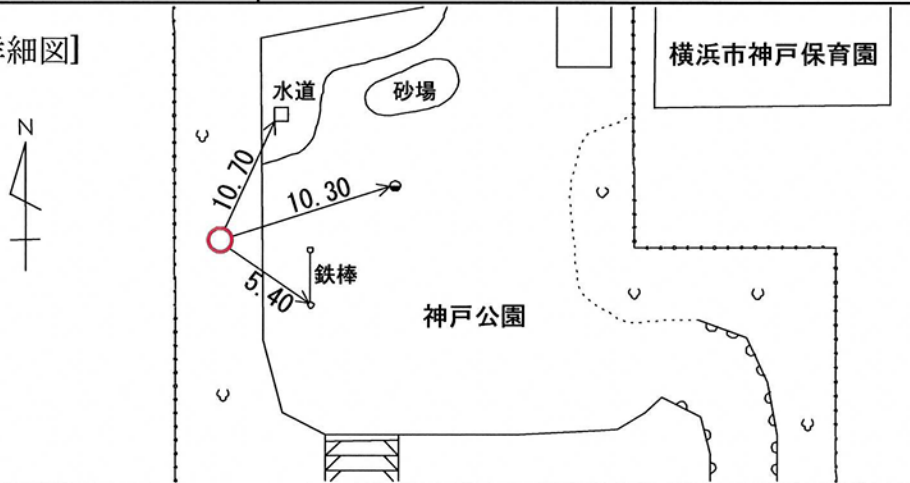

【備考】

平成 14 年 2 月 日再設