
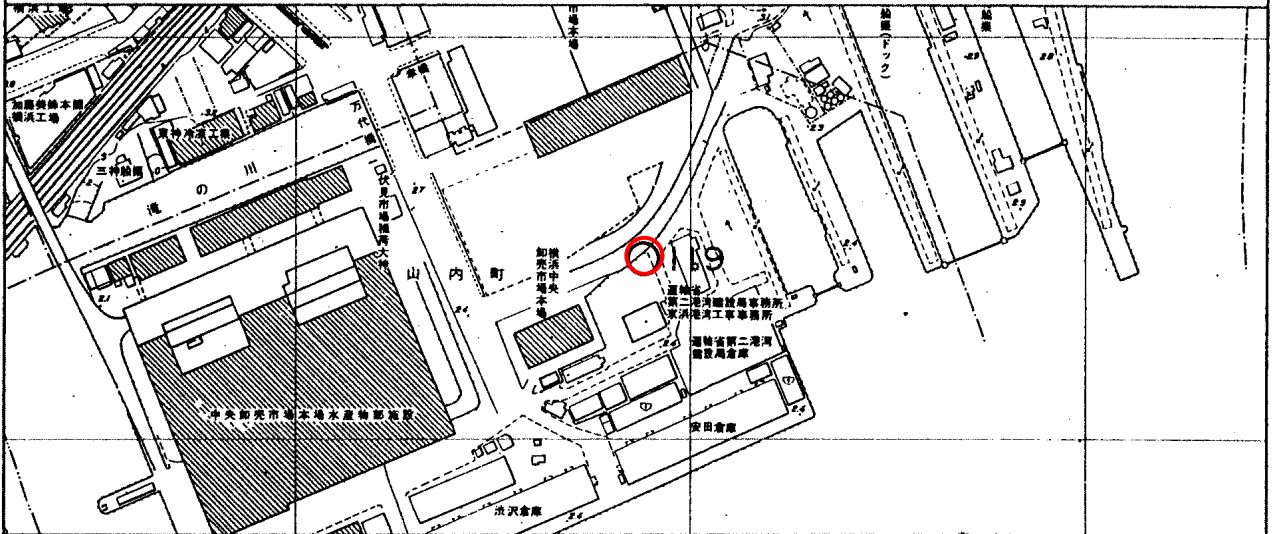


標識番号	119		
所在地	神奈川県山内町I 中央卸売市場事務所脇		
敷地所有者	横浜市	地目	公有地
標識種類	標石 • <b>金属標</b>	埋設	地上 • <b>地中</b>
隣接点との距離			

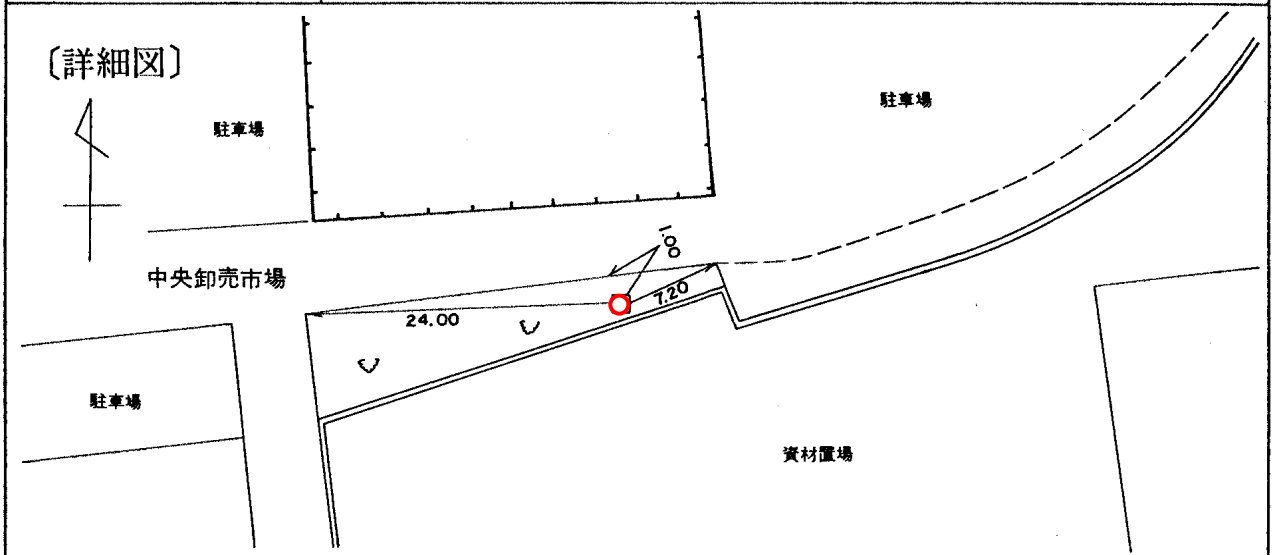

〔備考〕 昭和 61 年 12 月 26 日設置