
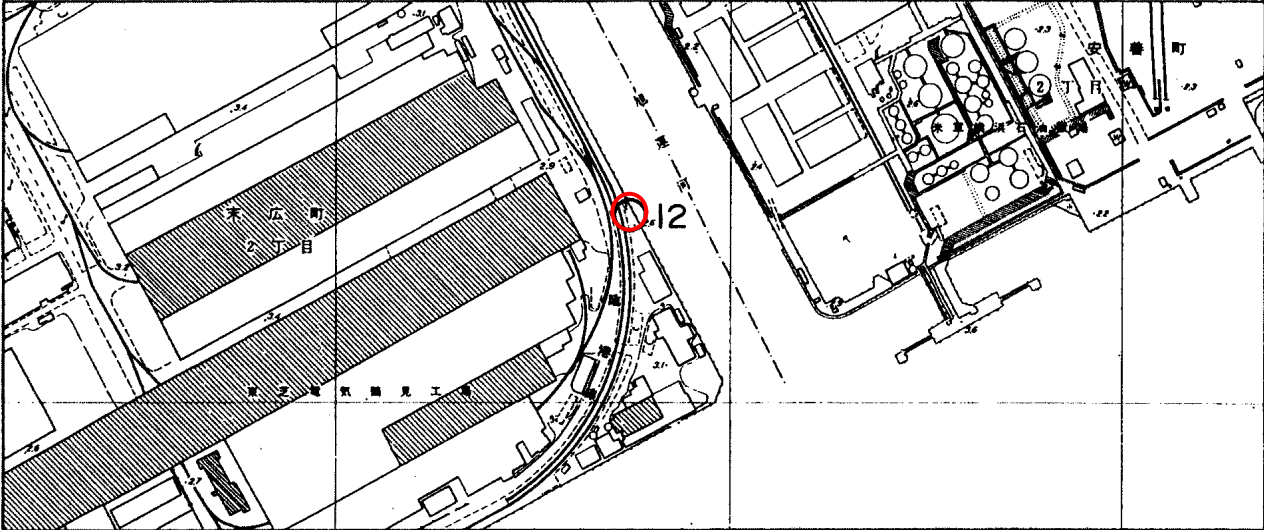


標識番号	12		
所在地	鶴見区末広町2-4 東京芝浦電気KK		
敷地所有者	東京芝浦電気KK	地目	鉄道敷
標識種類	標石 • 金属標	埋設	地上 • 地中
隣接点との距離			

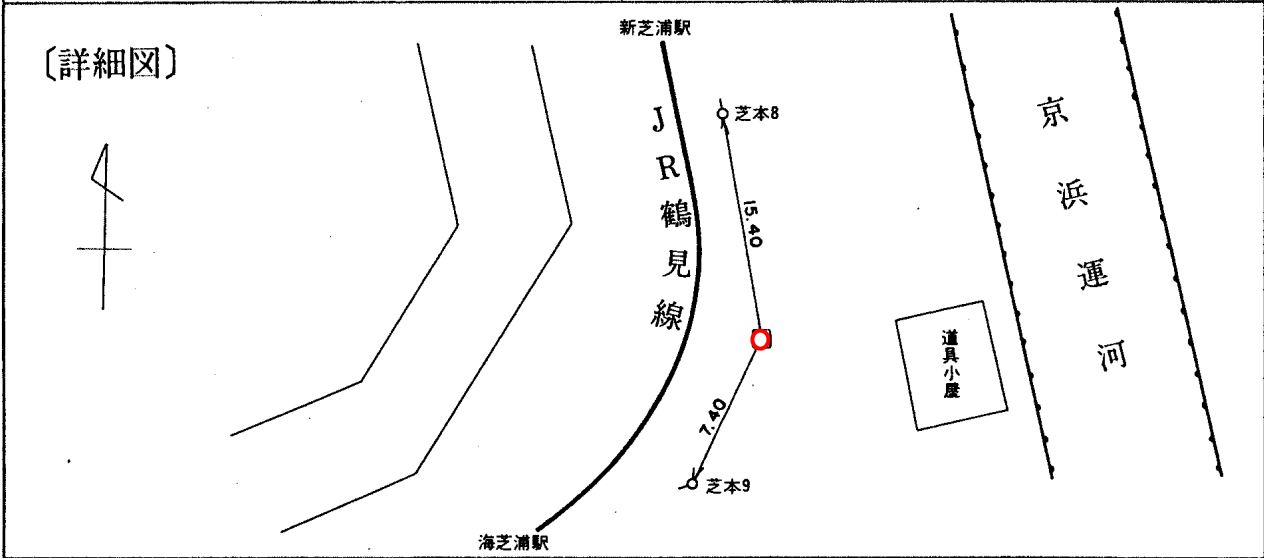

(備考) 昭和 34 年 4 月 1 日設置