
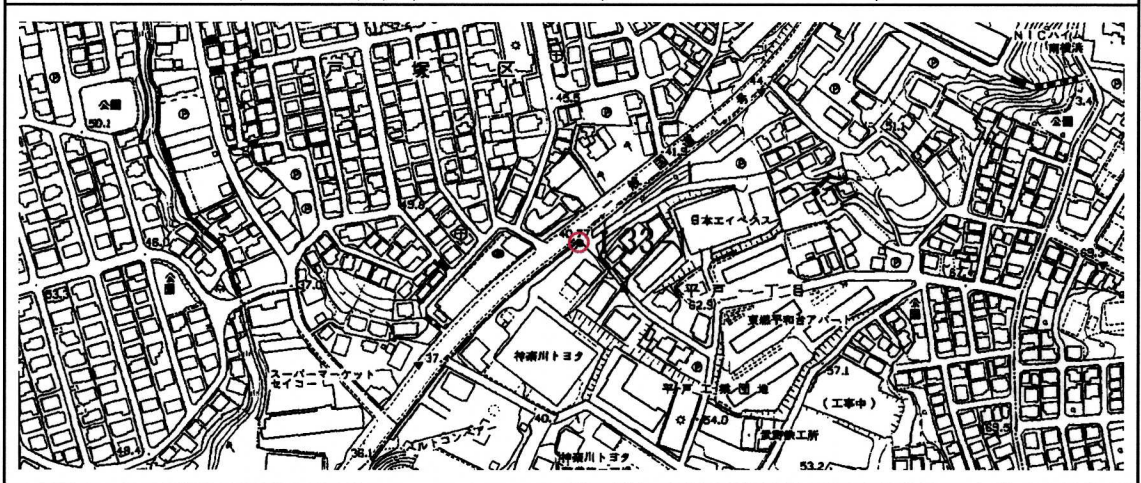


標識番号	I 33-1		
所在地	戸塚区平戸 1-16-12 番地先		
敷地所有者	国土交通省	地目	公衆用道路
標識種類	標石・ <b>金属標</b>	埋設	地上・ <b>地中</b>
隣接点との距離			

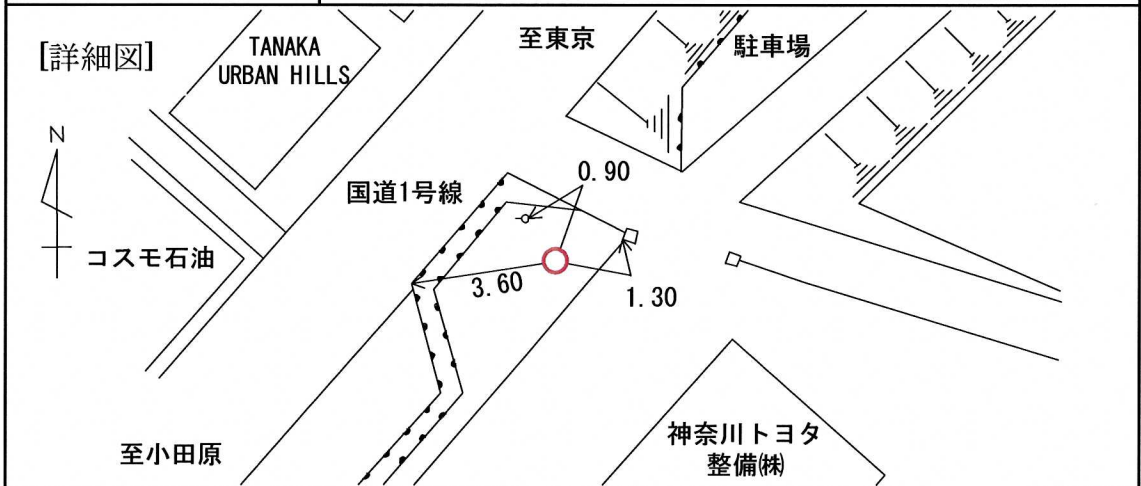

【備考】  
昭和 47 年 12 月 1 日設置