
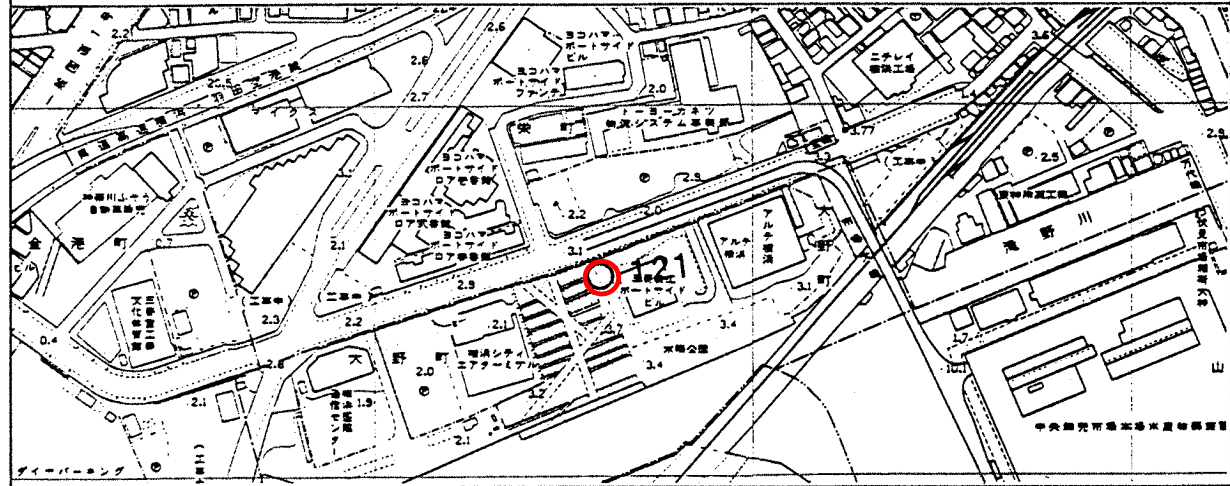


標 識 番 号	1 2 1		
所 在 地	神奈川県大野町 1-4 (ポートサイド公園)		
敷地所有者	横浜市	地目	公園
標 識 種 類	標石・ 金属標	埋設	地上・ 地中
隣接点との距離	<p style="text-align: center;">1 2 0 1 2 1 1 1 9</p> <p style="text-align: center;">0.357km</p>		

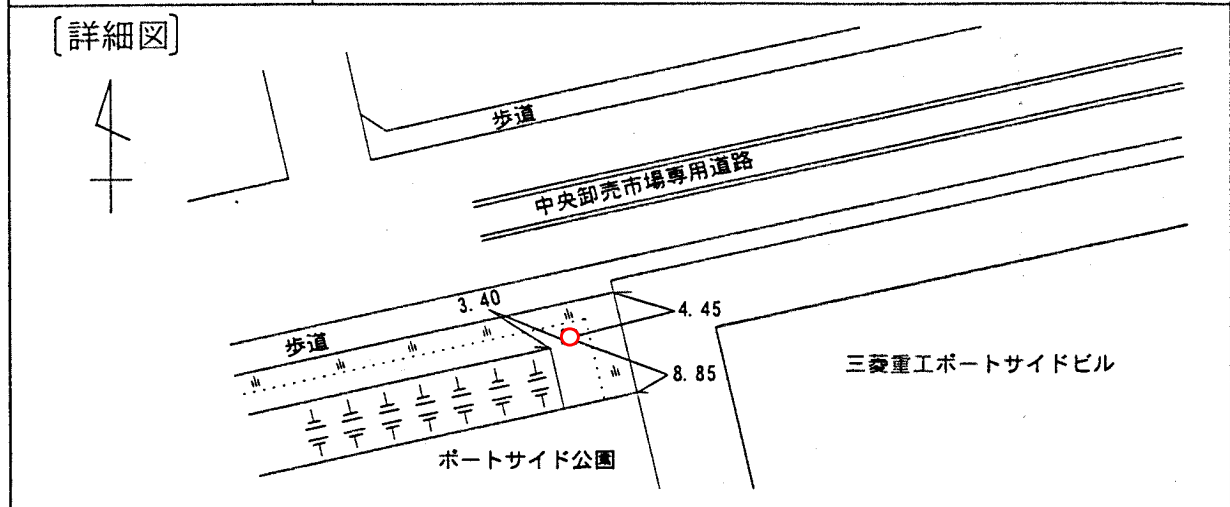

[備考] 昭和35年 4月 1日 設置
 平成11年11月30日 移設