
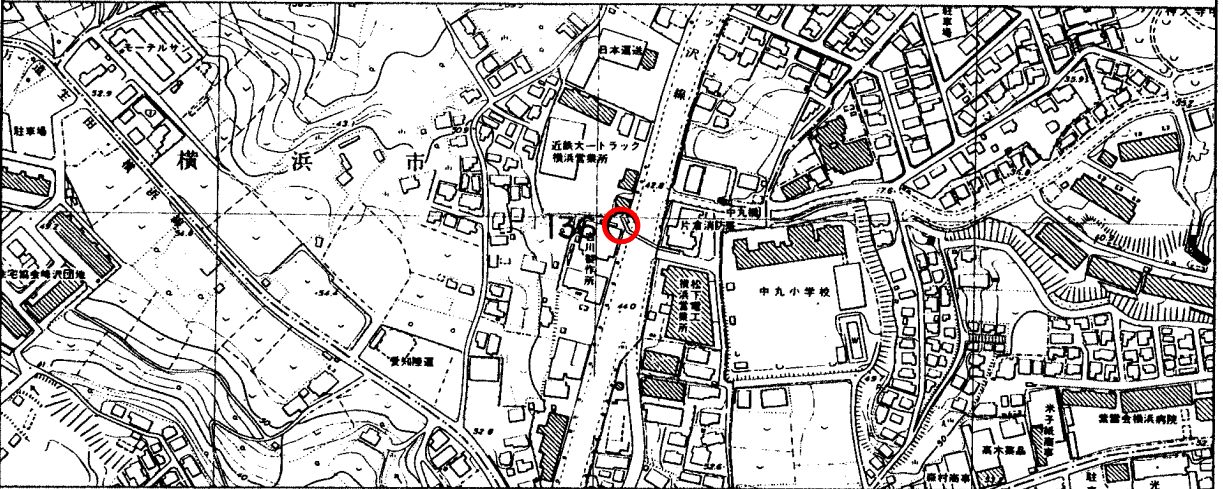


標識番号	136		
所在地	神奈川県片倉二丁目 68-2 (資)オート電気工業		
敷地所有者	吉川製作所	地目	宅地
標識種類	標石 • (金属標)	埋設	地上 • (地中)
隣接点との距離	<p>I 001-032 136 137</p> <p>0.906 km 0.342 km</p>		

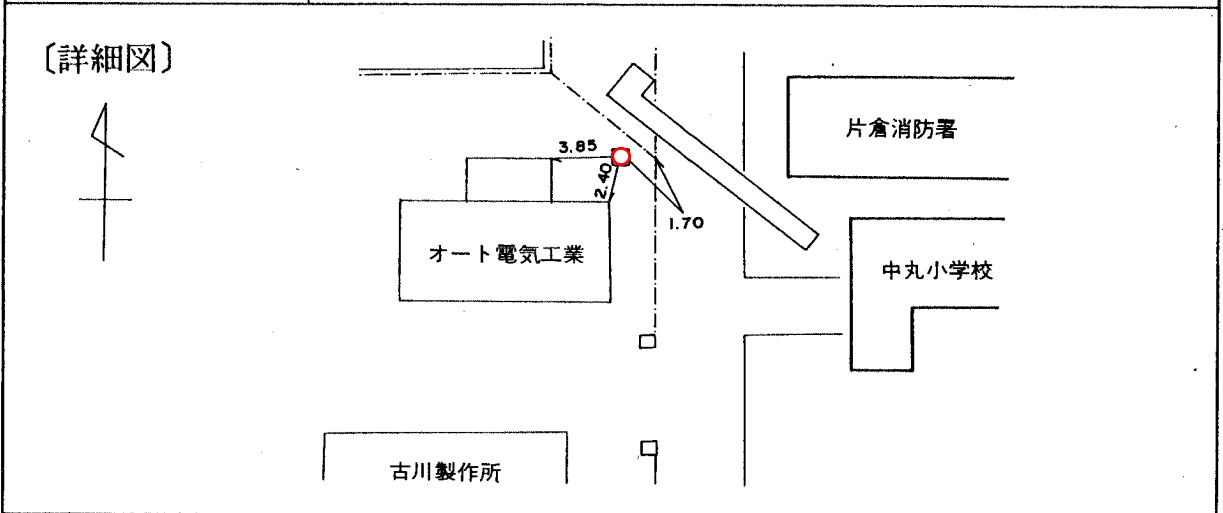

(備考) 昭和 46 年 1 月 1 日設置