
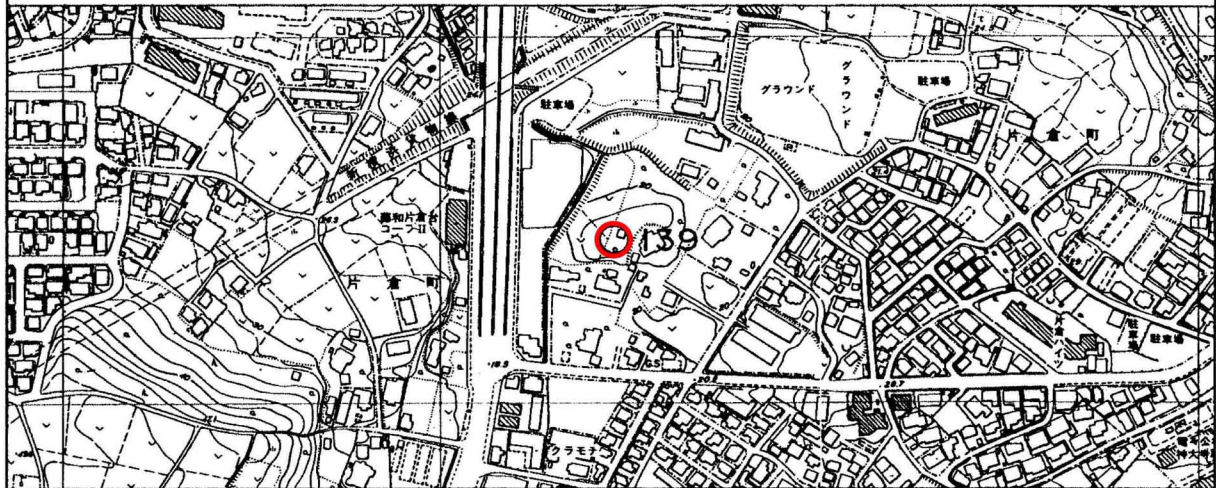


標識番号	139		
所在地	神奈川県片倉五丁目 39-10		
敷地所有者		地目	山林
標識種類	標石 • 金属標	埋設	地上 • 地中
隣接点との距離			

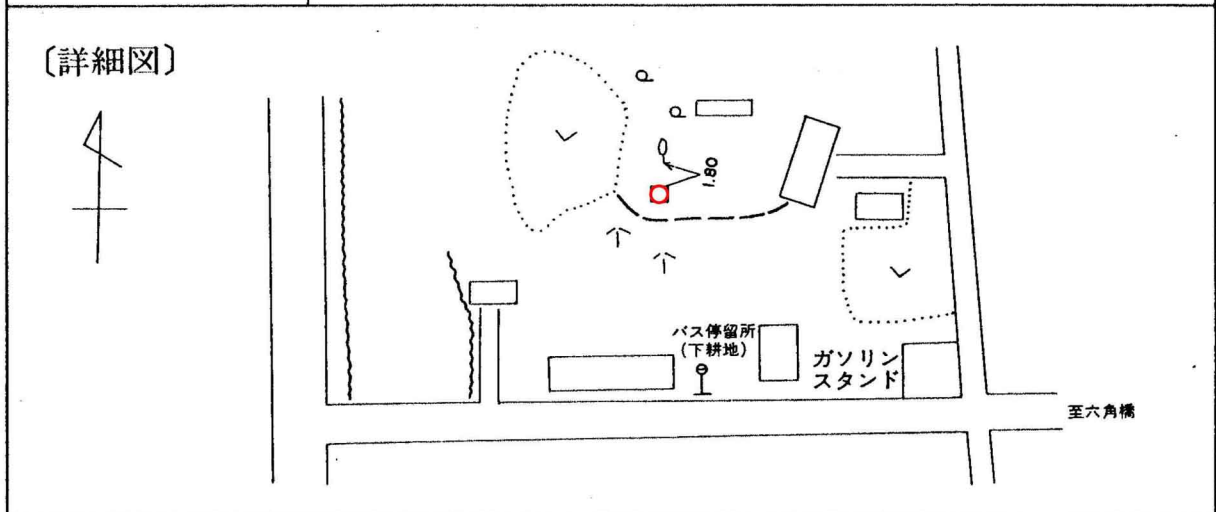

〔備考〕 昭和 46 年 1 月 1 日設置