
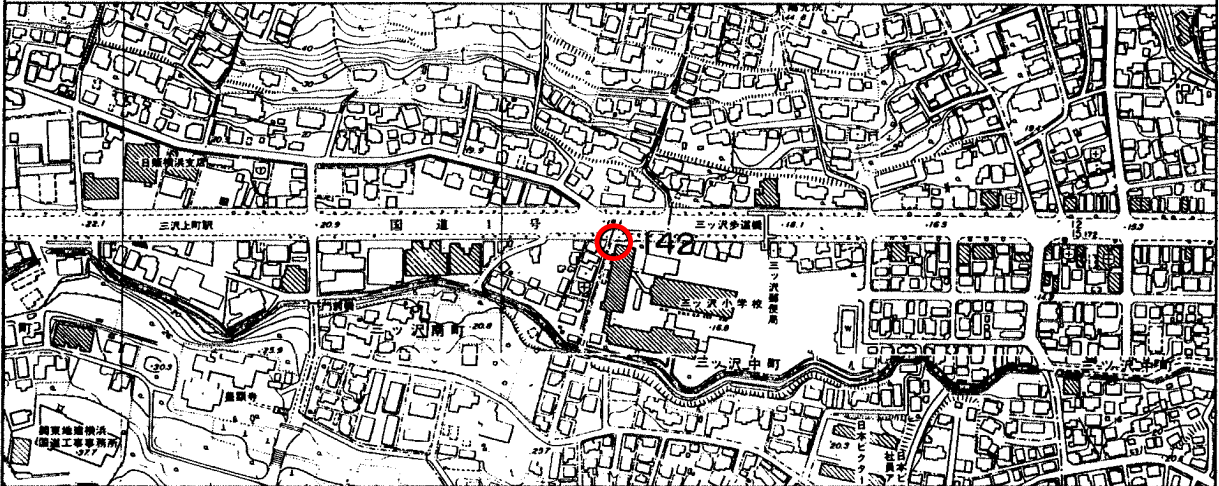


標識番号	142		
所在地	神奈川県三ツ沢中町4-17 三ツ沢小学校		
敷地所有者	横浜市	地目	公有地
標識種類	標石 • 金属標	埋設	地上 • 地中
隣接点との距離			

〔詳細図〕

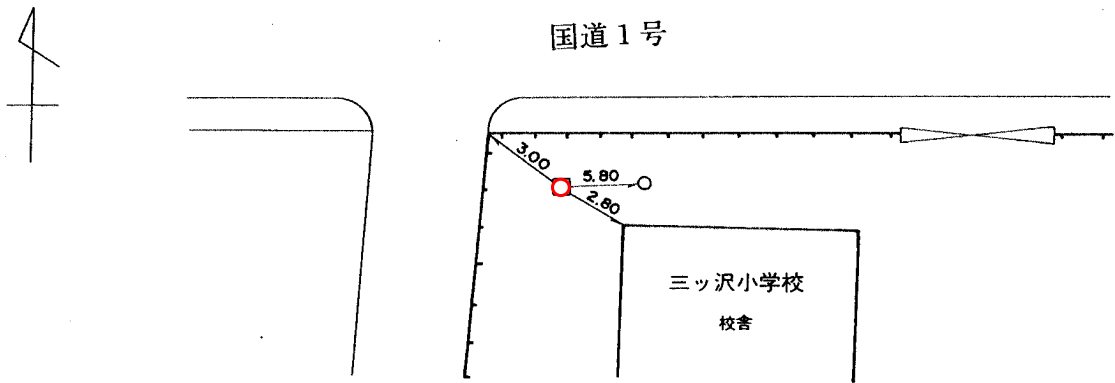

〔備考〕

昭和 55 年 12 月 1 日設置