
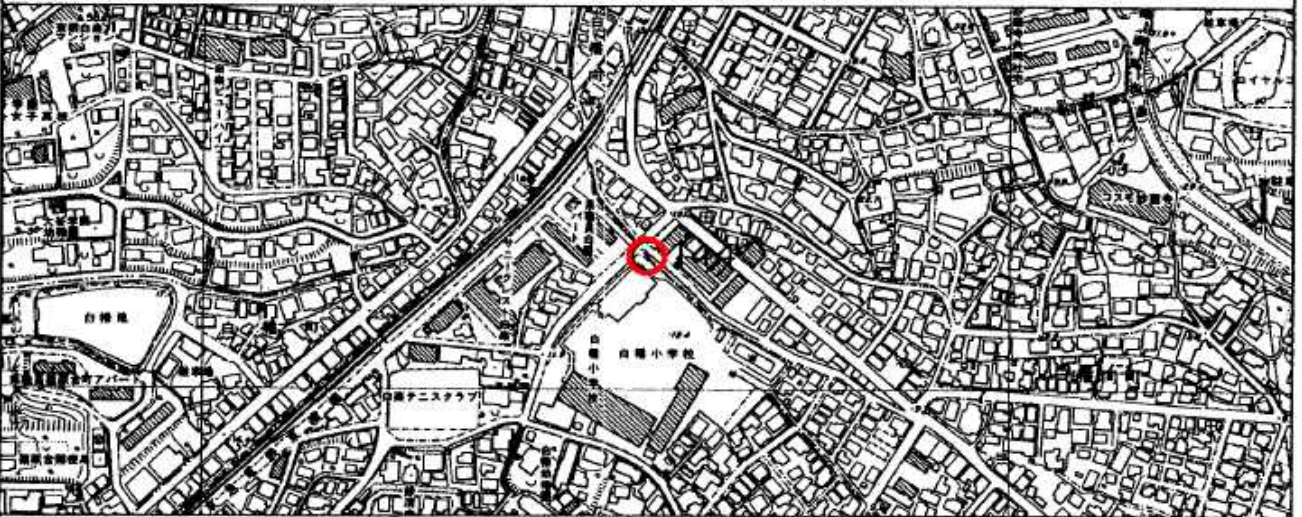


標識番号	144		
所在地	神奈川県白幡上町11-1 白幡小学校		
敷地所有者	横浜市	地目	公有地
標識種類	標石 • 金属標	埋設	地上 • 地中
隣接点との距離			

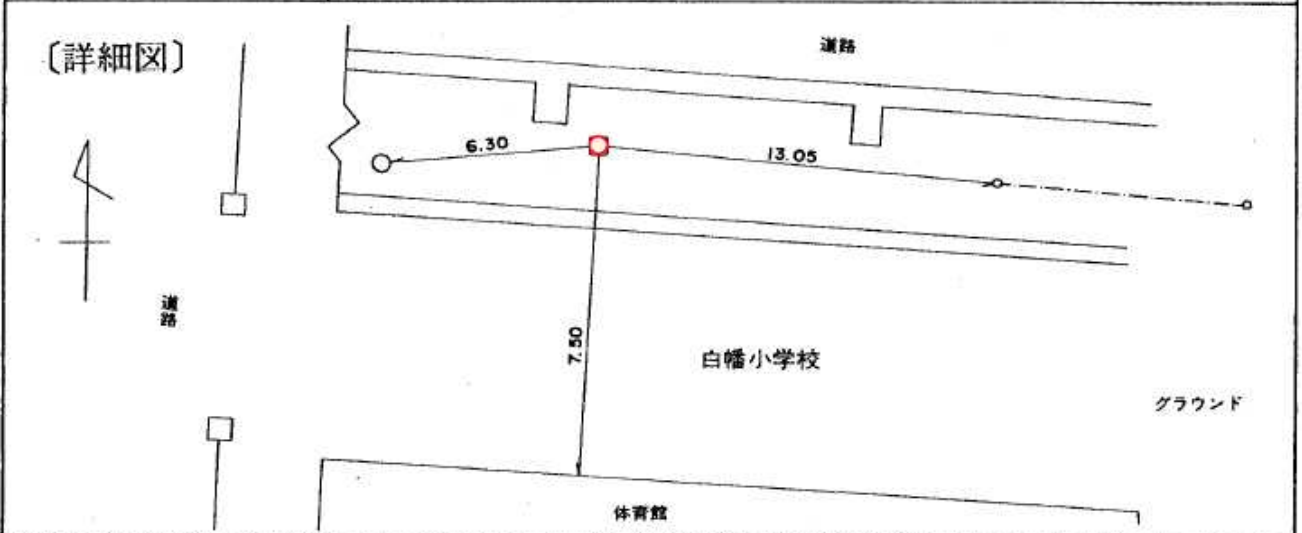

〔備考〕 昭和 63 年 3 月 3 日設置