
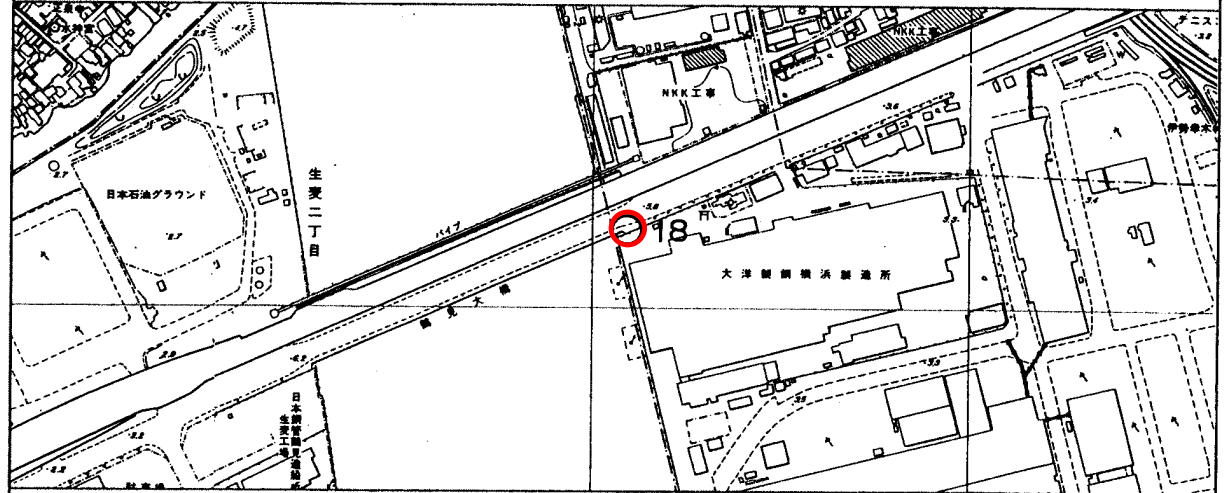


標識番号	18		
所在地	鶴見区末広町一丁目11先 鶴見大橋脇		
敷地所有者	建設省	地目	公衆用道路
標識種類	標石 • 金属標	埋設	地上 • 地中
隣接点との距離			

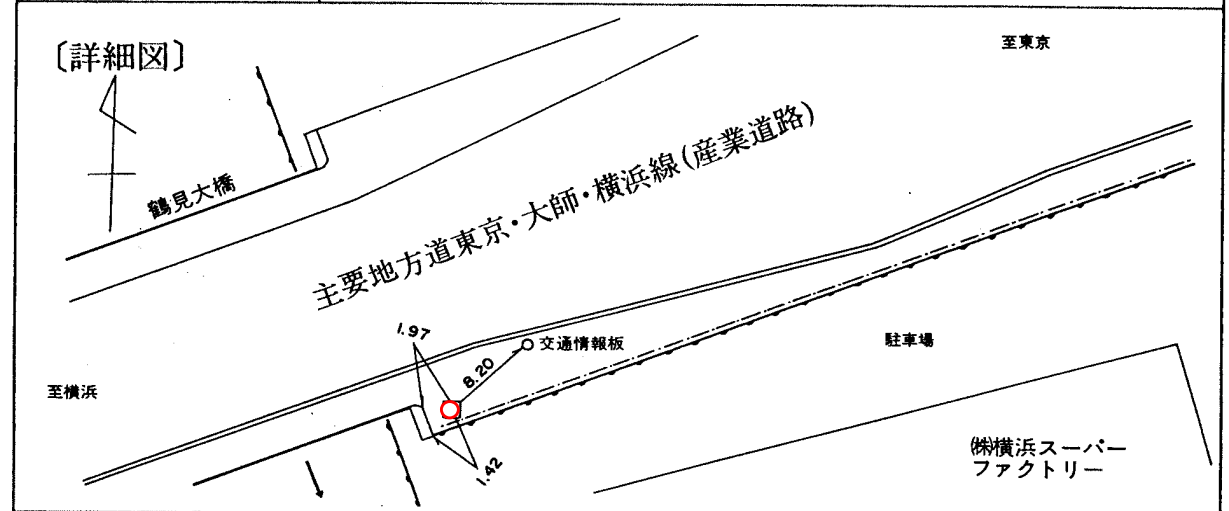

〔備考〕	昭和 34 年 4 月 1 日設置
	昭和 39 年 1 月 1 日移設