
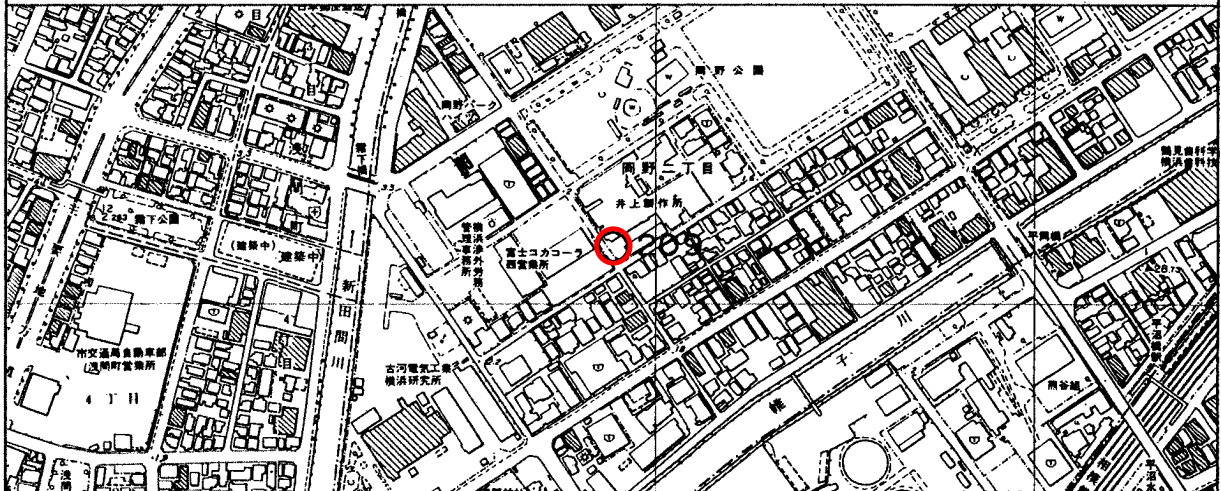


標識番号	209		
所在地	西区岡野2-10-10 井上製作所		
敷地所有者	井上製作所	地目	宅地
標識種類	標石 • 金属標	埋設	地上 • 地中
隣接点との距離			

〔詳細図〕

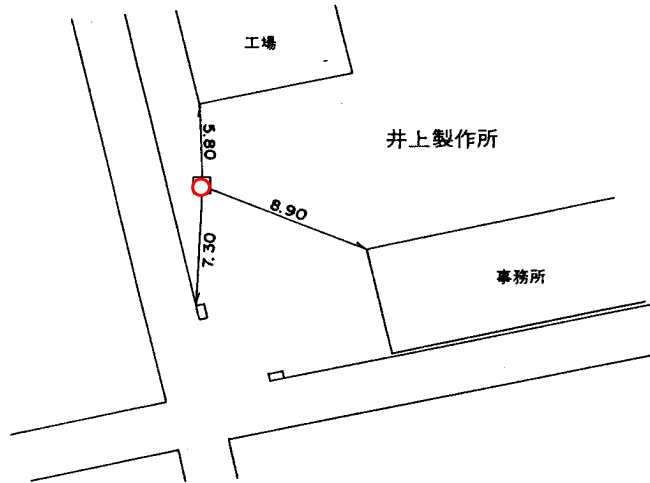

〔備考〕

昭和 35 年 4 月 1 日設置