
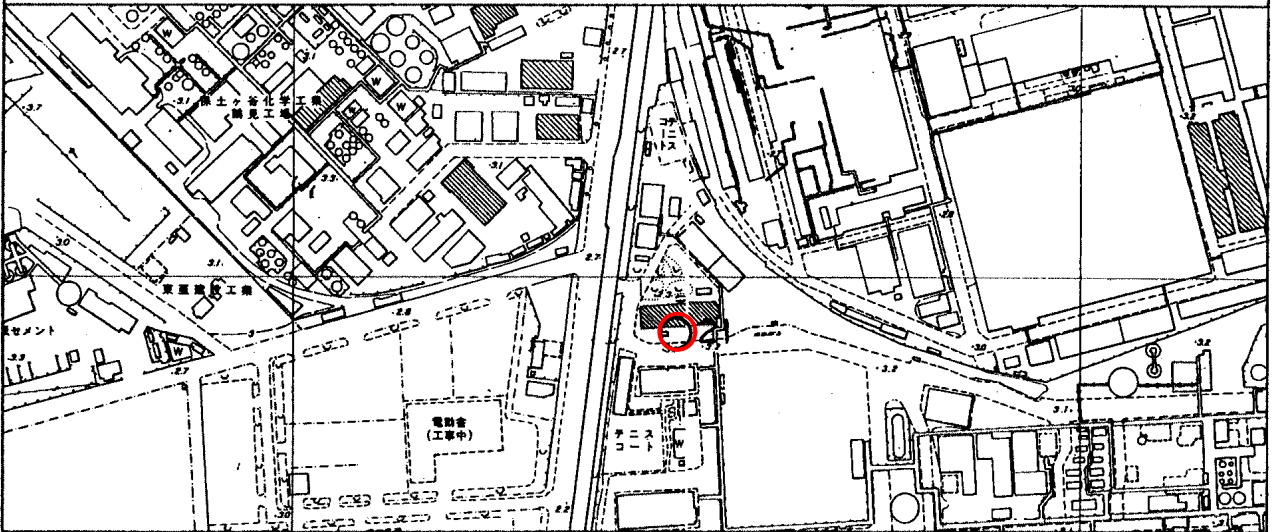


標識番号	21		
所在地	鶴見区大黒町10-1 日東化学工業横浜工場		
敷地所有者	日東化学株	地目	宅地
標識種類	標石 • 金属標	埋設	地上 • 地中
隣接点との距離			

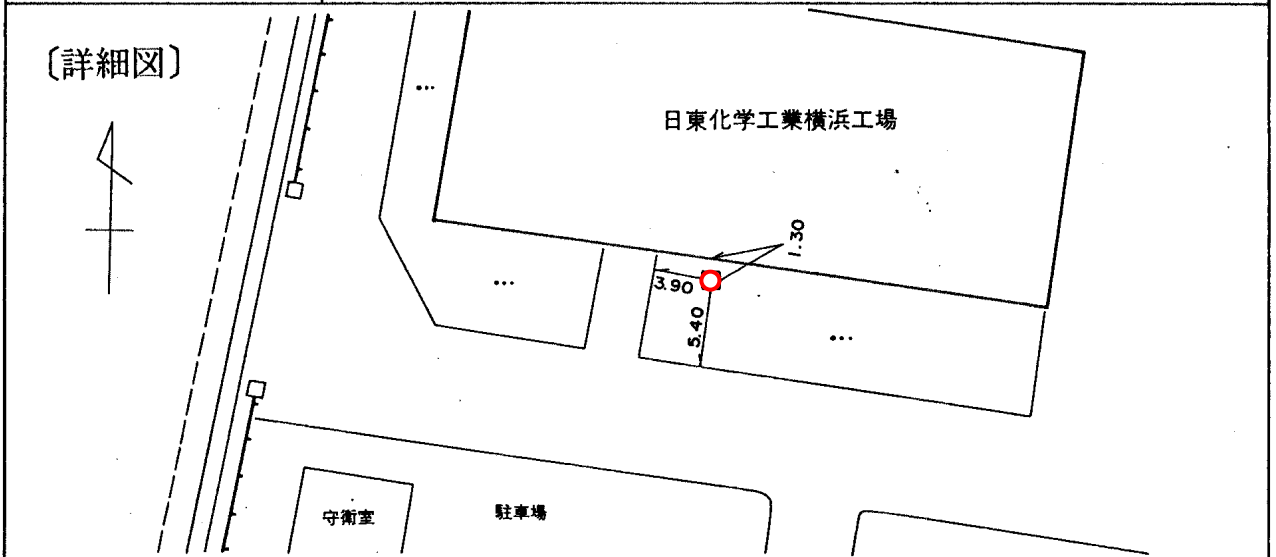

〔備考〕 昭和 62 年 1 月 10 日設置