
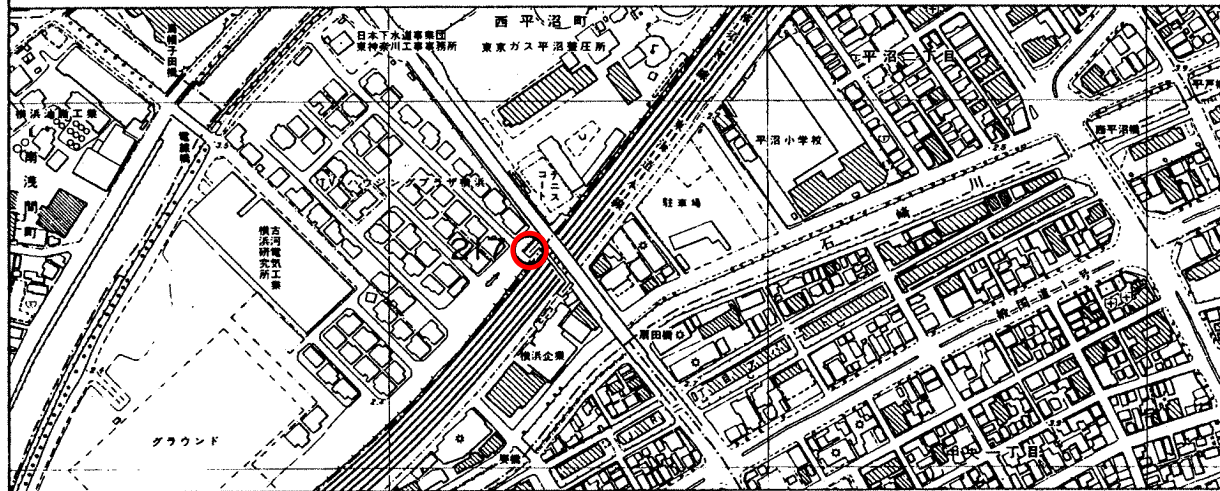


|         |           |    |         |
|---------|-----------|----|---------|
| 標識番号    | 217       |    |         |
| 所在地     | 西区西平沼町6-1 |    |         |
| 敷地所有者   | 古河電工K.K.  | 地目 | 宅地      |
| 標識種類    | 標石 • 金属標  | 埋設 | 地上 • 地中 |
| 隣接点との距離 |           |    |         |

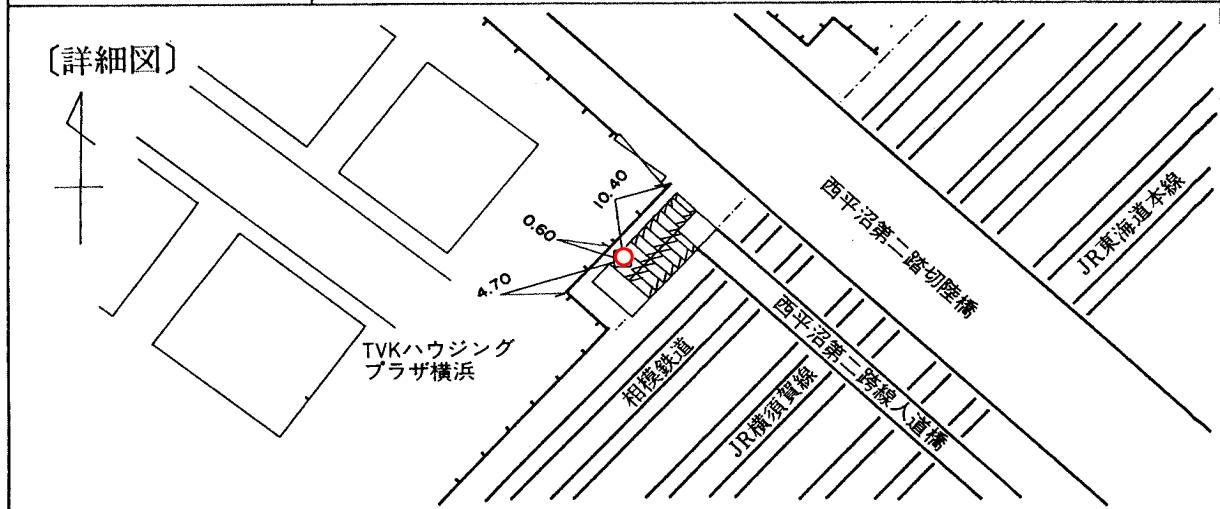

[備考] 昭和 41 年 12 月 1 日設置