
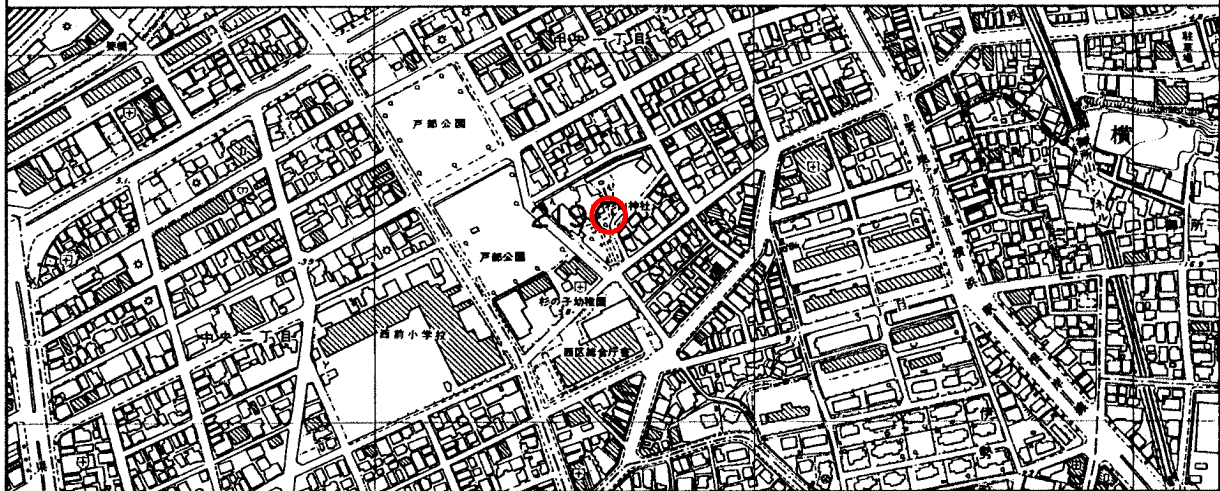


標識番号	219		
所在地	西区中央1-13-1		
敷地所有者	杉山神社	地目	境内地
標識種類	標石 • 金属標	埋設	地上 • 地中
隣接点との距離			

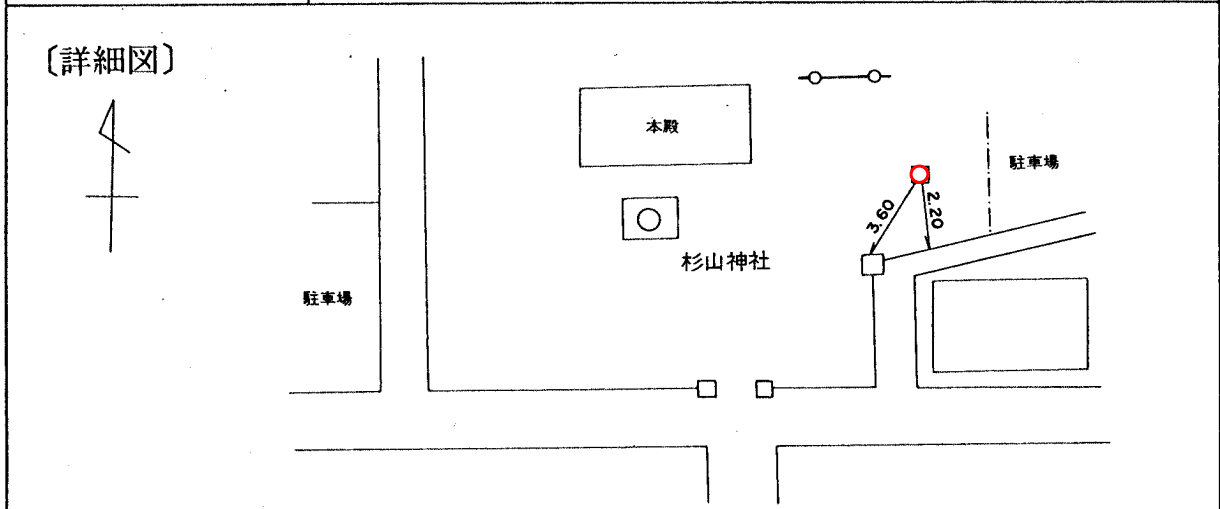

〔備考〕 昭和 35 年 4 月 1 日設置