


標識番号	229		
所在地	西区浅間町1-16-1		
敷地所有者	横浜市	地目	公有地
標識種類	標石 • 金属標	埋設	地上 • 地中
隣接点との距離	<p>横浜基点 229 0.884 km</p>		

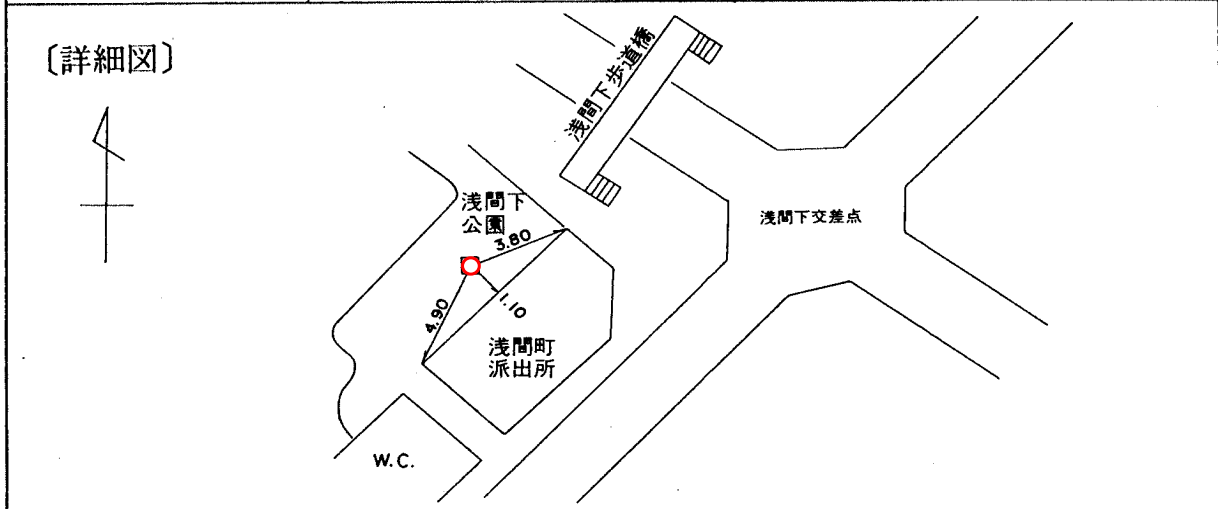

〔備考〕 昭和 38 年 4 月 1 日設置