
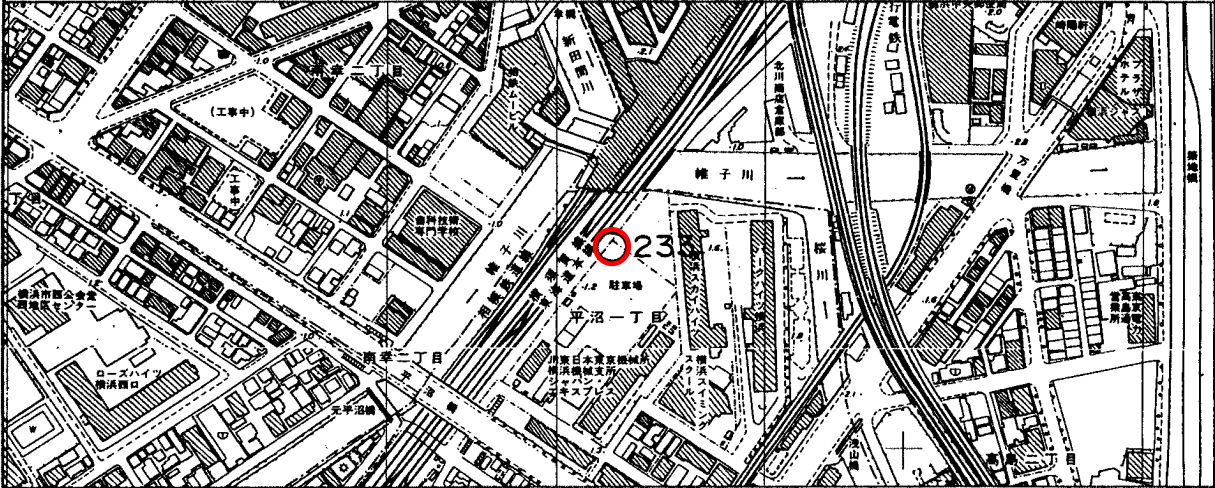


標識番号	233		
所在地	西区平沼1-40-25 東日本旅客鉄道KK,横浜保線区		
敷地所有者	東日本旅客鉄道KK	地目	公有地
標識種類	標石 • 金属標	埋設	地上 • 地中
隣接点との距離			

〔詳細図〕

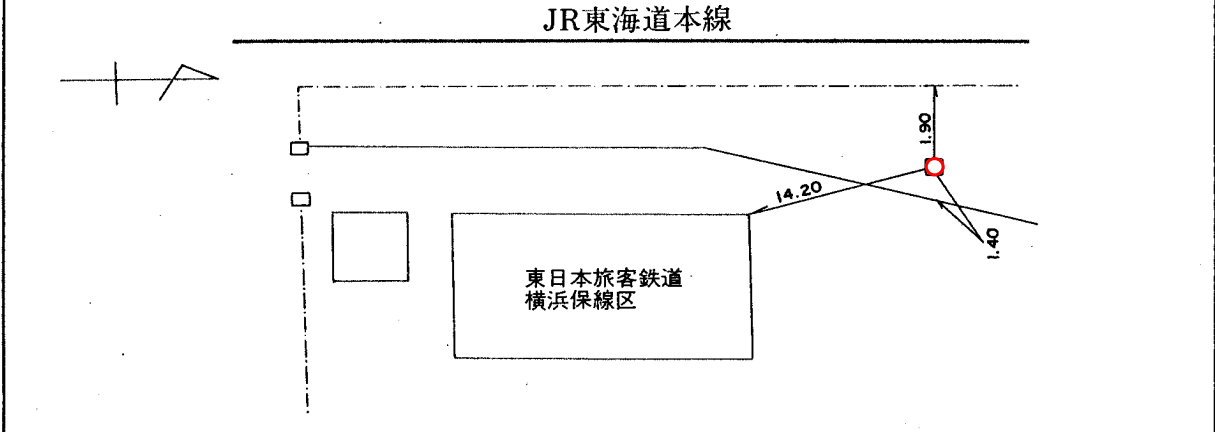

〔備考〕

昭和 49 年 12 月 1 日設置