
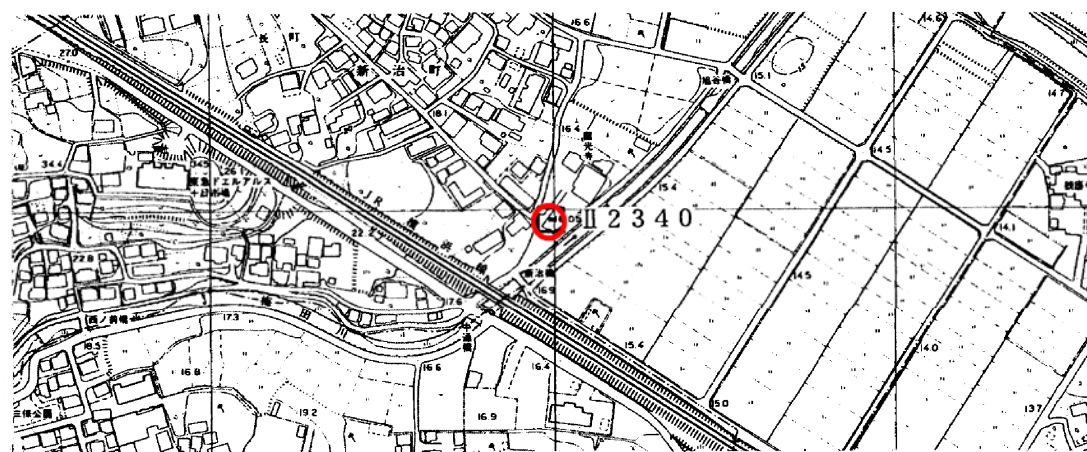


標識番号	Ⅱ 2 3 4 0		
所在地	緑区新治町 109-7		
敷地所有者	円光寺	地目	境内地
標識種類	標石・ <b>金属標</b>	埋設	<b>地上</b> ・地中
隣接点との距離	M-31 ○	Ⅱ 2340 ○	M-30 ○
	0.573km		0.511km

[詳細図]

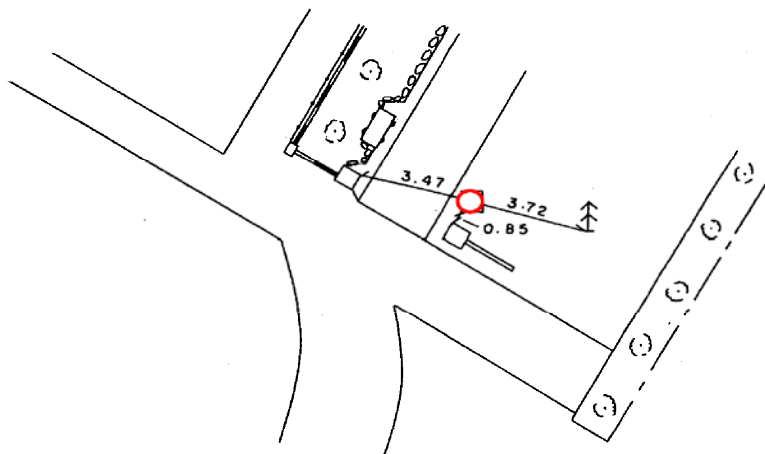

[備考] 昭和 47 年 12 月 1 日 設置