
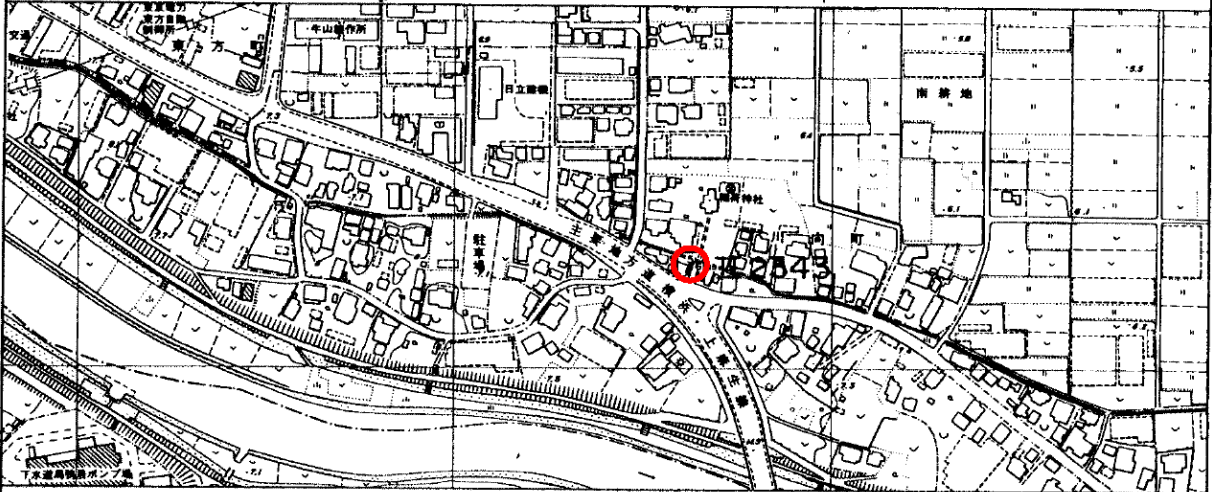


標識番号	II 2343		
所在地	都筑区川向町135	新川向橋交差点北側	
敷地所有者	横浜市	地目	公衆用道路
標識種類	標石 • 金属標	埋設	地上 • 地中
隣接点との距離			

〔詳細図〕

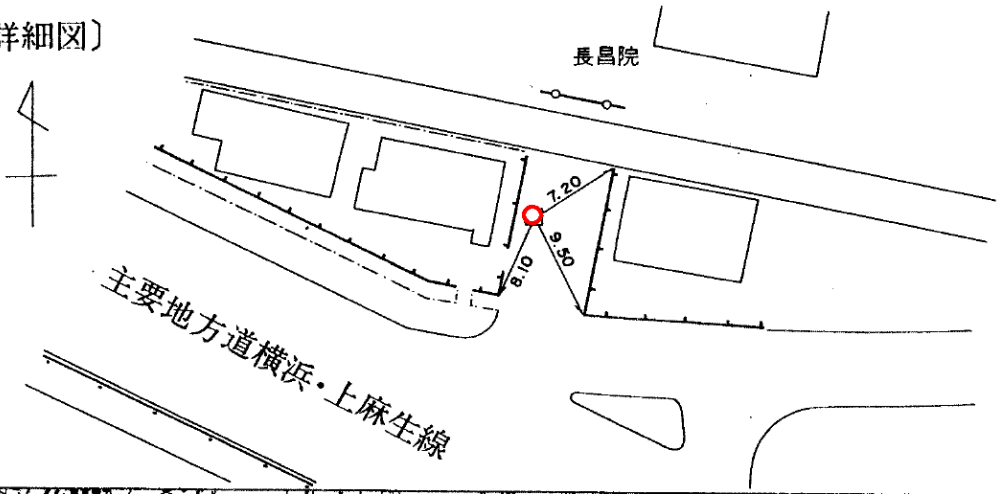

〔備考〕

昭和 45 年 1 月 1 日設置